

příloha č. 2

Magistrat města Plzně.

Doruceno: 03.11.2011

C. j. : 1917 41/11

listy:1 přílohy:1



mepzes1100303521

Václav Ježek
Čechova 28
301 00 Plzeň

Statutární město Plzeň
Odbor nabývání majetku
Magistrátu města Plzně
Ing. Eva Hasmanová
Škroupova 7
poštovní příhrádka č.332
301 00 Plzeň

V Plzni dne 19.10.2011

Věc: Konečná smlouva – směna pozemků

Vážení,

v souvislosti s Vaším přípisem ze dne 18.10.2011 sděluji následující:

- 1) Souhlasím s koupí pozemků p.č. 7256/7, p.č. 8595/49 a částí pozemku p.č. 8595/9 k.ú. Plzeň zasaženou stavbou parkoviště.
- 2) Souhlasím se zřízením věcného břemene ve prospěch města Plzně, a to práva příjezdu a přístupu přes pozemek p.č. 8595/44 k.ú. Plzeň a předáním čipové karty pro vjezd přes závoru.
- 3) Souhlasím s prodejem části pozemku p.č. 8595/44 k.ú. Plzeň, který je součástí areálu MŠ.
- 4) Zadám vypracování geometrického plánu na oddělení části pozemku p.č. 8595/9 zasaženého stavbou parkoviště, ale i vypracování geometrického plánu části pozemku č.p. 8595/44 k.ú. Plzeň, který je součástí areálu MŠ. Návrh vypracovaného geometrického plánu obou pozic nechám odsouhlasit pí. Kristovou.
- 5) Souhlasím s formou směnné smlouvy a s doplatky dle znaleckých posudků.
- 6) Upozorňuji na skutečnost stále platné Nájemní smlouvy a Smlouvy o smlouvě budoucí, které by měly být ppd. ukončeny formou dohody obou stran. Závěrečné řešení nechám na Vás.

Z výše uvedeného vyplývá, že souhlasím se všemi podmínkami uvedenými ve Vašem přípisu vyjma skutečnosti, že pro zjednodušení celého běhu nechám geometrický plán vyhotovit na obě pozice.

S pozdravem

Václav Ježek

získa p. Sežek
 část MP (výhled)

Zaměření skutečného provedení stavby


Akce : Parkoviště - FM Plus

List mapy : Plzeň 9-5/23

Měřítko : 1 : 200

Legenda :

- - vpust
- - kanalizační šachta
- - poklop
- - rozvodná skříňka
- ⊙ - strom
- ↑ - dopravní značka

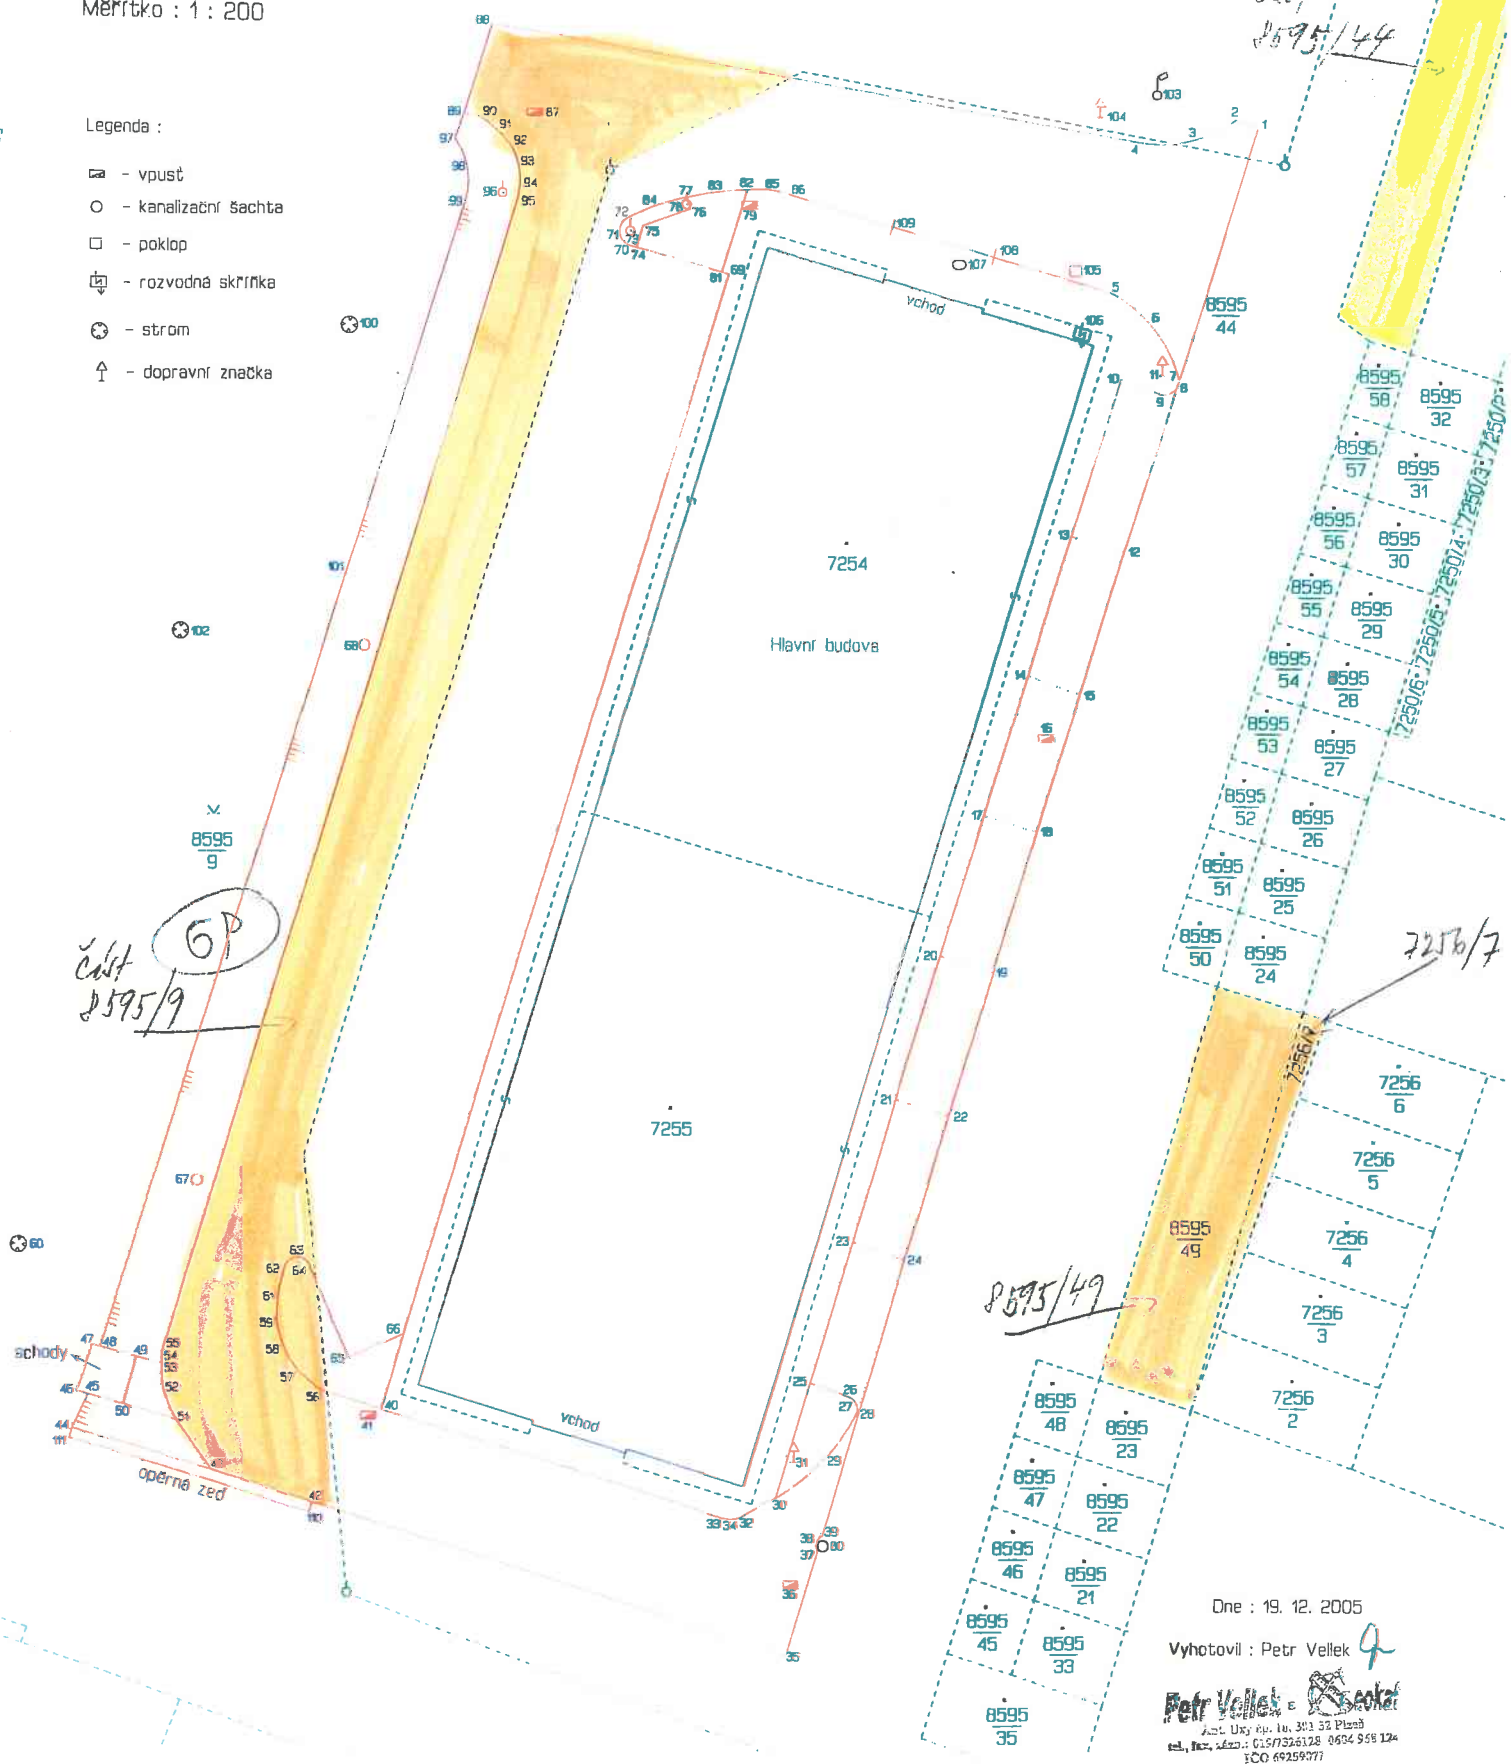

Dne : 19. 12. 2005

Vyhotovil : Petr Vellek

Petr Vellek 
 Aut. Úřk. č. 14, 313 52 Plzeň
 tel., fax, e-mail: 01577326128 0634 959 124
 IČO 69259971

Magistrat města Plzně.

Doruceno: 04.08.2011

C.j.: MHP/136935/11

listy: 1 přílohy:



mepzes1100217254

Václav Ježek
Čechova 28
301 00 Plzeň

Statutární město Plzeň
Odbor nabývání majetku
Magistrátu města Plzně
Ing. Eva Hasmanová
Škroupova 7
poštovní příhrádka č.332
301 00 Plzeň

V Plzni dne 28.7.2011

Věc: Odpověď na přípis ze dne 21.7.2011

Vážená paní inženýrko,

tímto reaguji na Váš přípis a sděluji, že ve věci zda si pozemky vzájemně prodat či řešit směnou s případným doplatkem, nemám případně problém postupovat Vámi navrhouvanou vhodnější formou. Rád bych však byl informován, v čem by byla tato varianta vhodnější.

S pozdravem

Václav Ježek
Čechova 28
301 00 Plzeň