
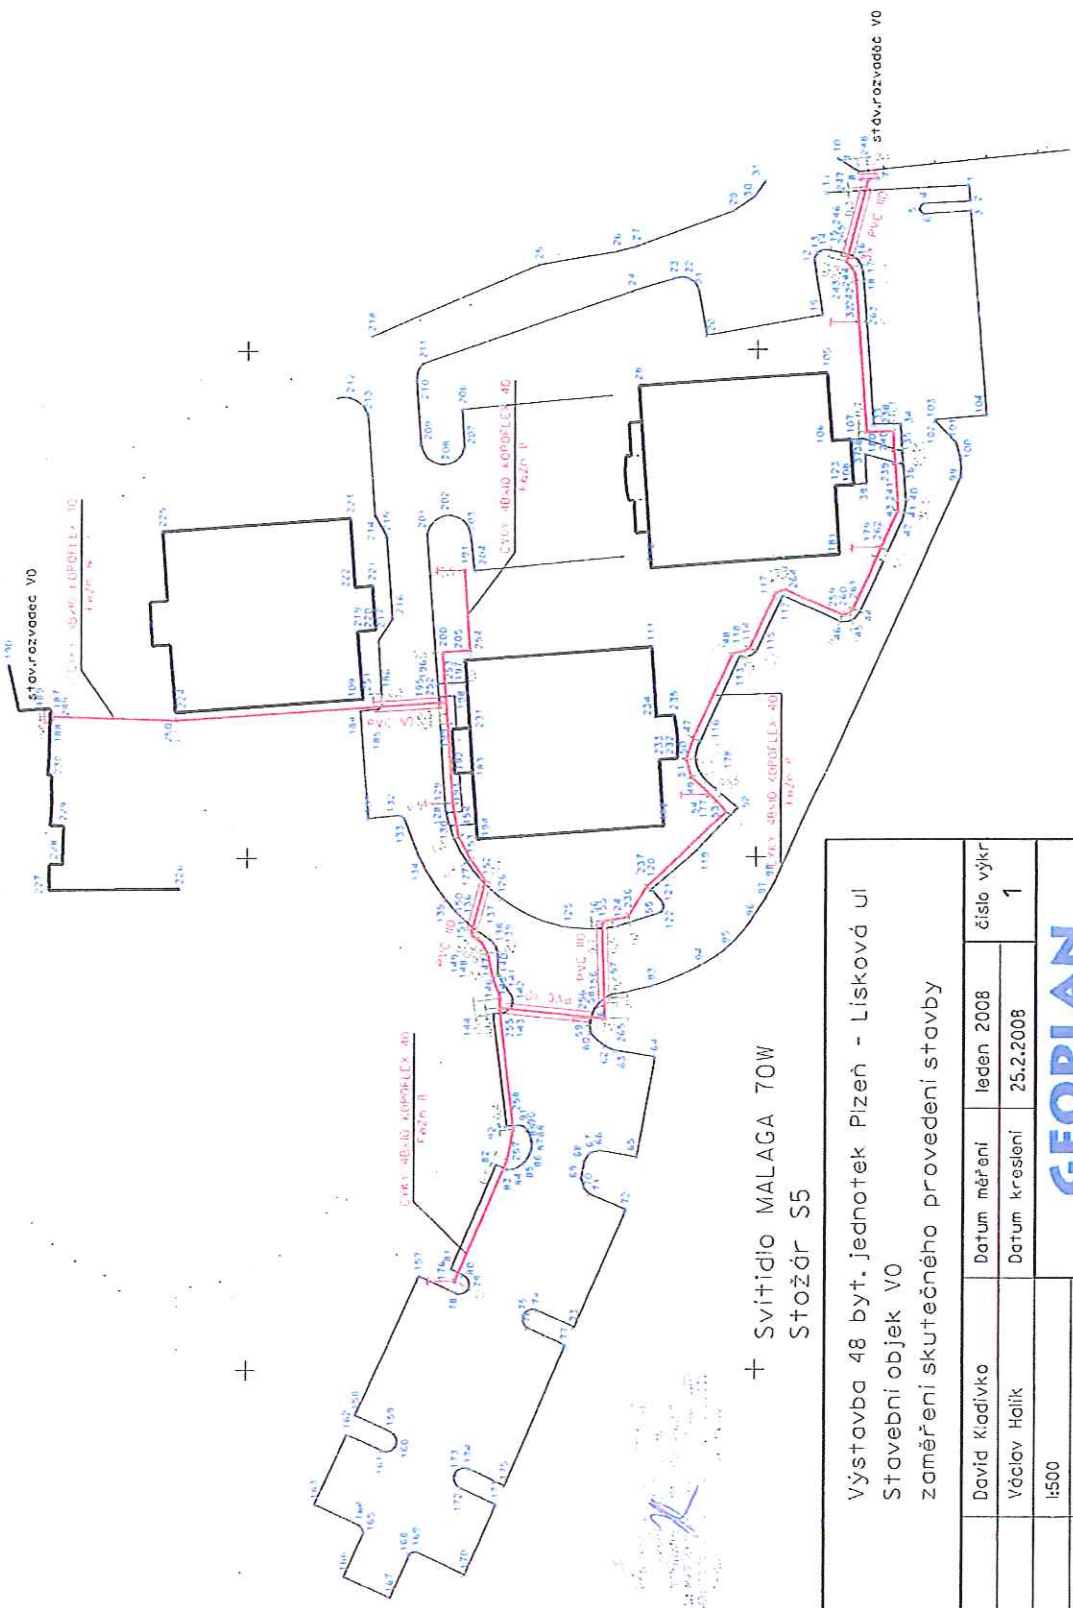


10. příloha z výkresu

PREBÍRANÉ VO

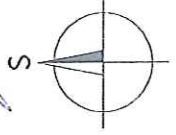

+ Svitidlo MALAGA 70W
Stožár S5

Akce					
Stavební objekt VO					
zaměření skutečného provedení stavby					
Zaměřil	David Kládívk	Datum měření	leden 2008	číslo výkr	1
Kreslil	Václav Holík	Datum kreslení	25.2.2008		
Měřítka	1:500	GEOPLAN <i>geodetické práce</i> Táborská 17, 326 00 Píseň Tel: 377456702 e-mail: geoplan@centrum.cz IČO: 0391576 DIČ: CZ0391576			
Souř. systém	S-JTSK				
Výšk. systém	---				
Číslo zakázky	526/2007				