

Úřad městského obvodu Plzeň 3

Odbor stavebně správní a investic

Plzeň 305 83, sady Pětatřicátníků 7, 9

VÁŠ DOPIS ZN.:

ZE DNE:

SP. ZN.:

Č.J.: UMO3/20470/16/An

VYŘIZUJE: Ing. Z. Anýžová

TEL.: 37 803 6485

E-MAIL: anyzova@plzen.eu

DATUM: 30.5.2016

Magistrát města Plzně
Odbor nabývání majetku
pí Alena Štichová
Škroupova 5
306 32 Plzeň

Magistrat mesta Plzne

Doruceno: 31.05.2016

C.j.: 133191/16

listy: 1 přílohy: 3



Žádost o konečné vypořádání dotčených pozemků – akce „Protipovodňová opatření Radobyčice – Pod Skalou“


Žádáme tímto o konečné vypořádání dotčených pozemků v souladu s budoucími smlouvami, uzavřenými s p. Huclem a MUDr. Sobotkovou, v rámci výše uvedené akce.

V příloze zasíláme :


- geometrický plán (1 x originál)
- zaměření skutečného provedení stavby – hráz (situace)
- zaměření skutečného provedení stavby – komunikace podél hráze (situace)

Děkujeme.


S pozdravem

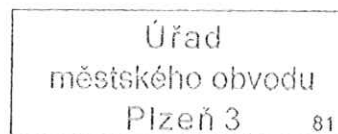

Ing. Zdeňka Anýžová
referent investic a veřejných zakázek

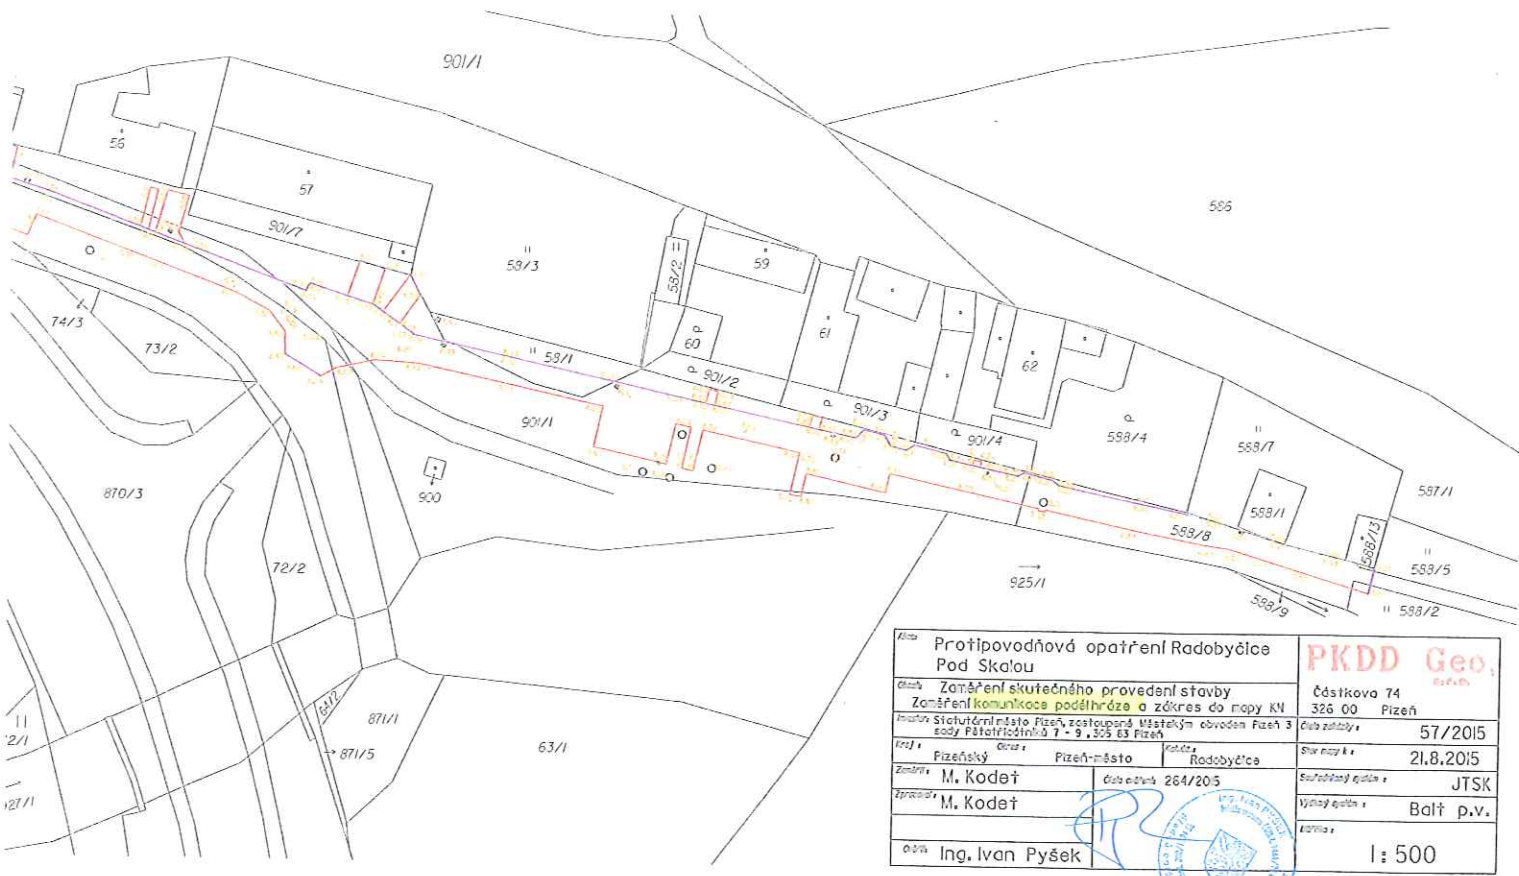

Protipovodňová opatření Radobyčice Pod Skalou				PKDD Geo <small>s.r.o.</small>	
Účel: Zaměření skutečného provedení stavby Zaměření komunikace podél hráze a zákres do mapy KN					
Projektant:				Výškový systém:	Balt p.v.
Objekt:	Ing. Ivan Pyšek			Škála:	1: 500

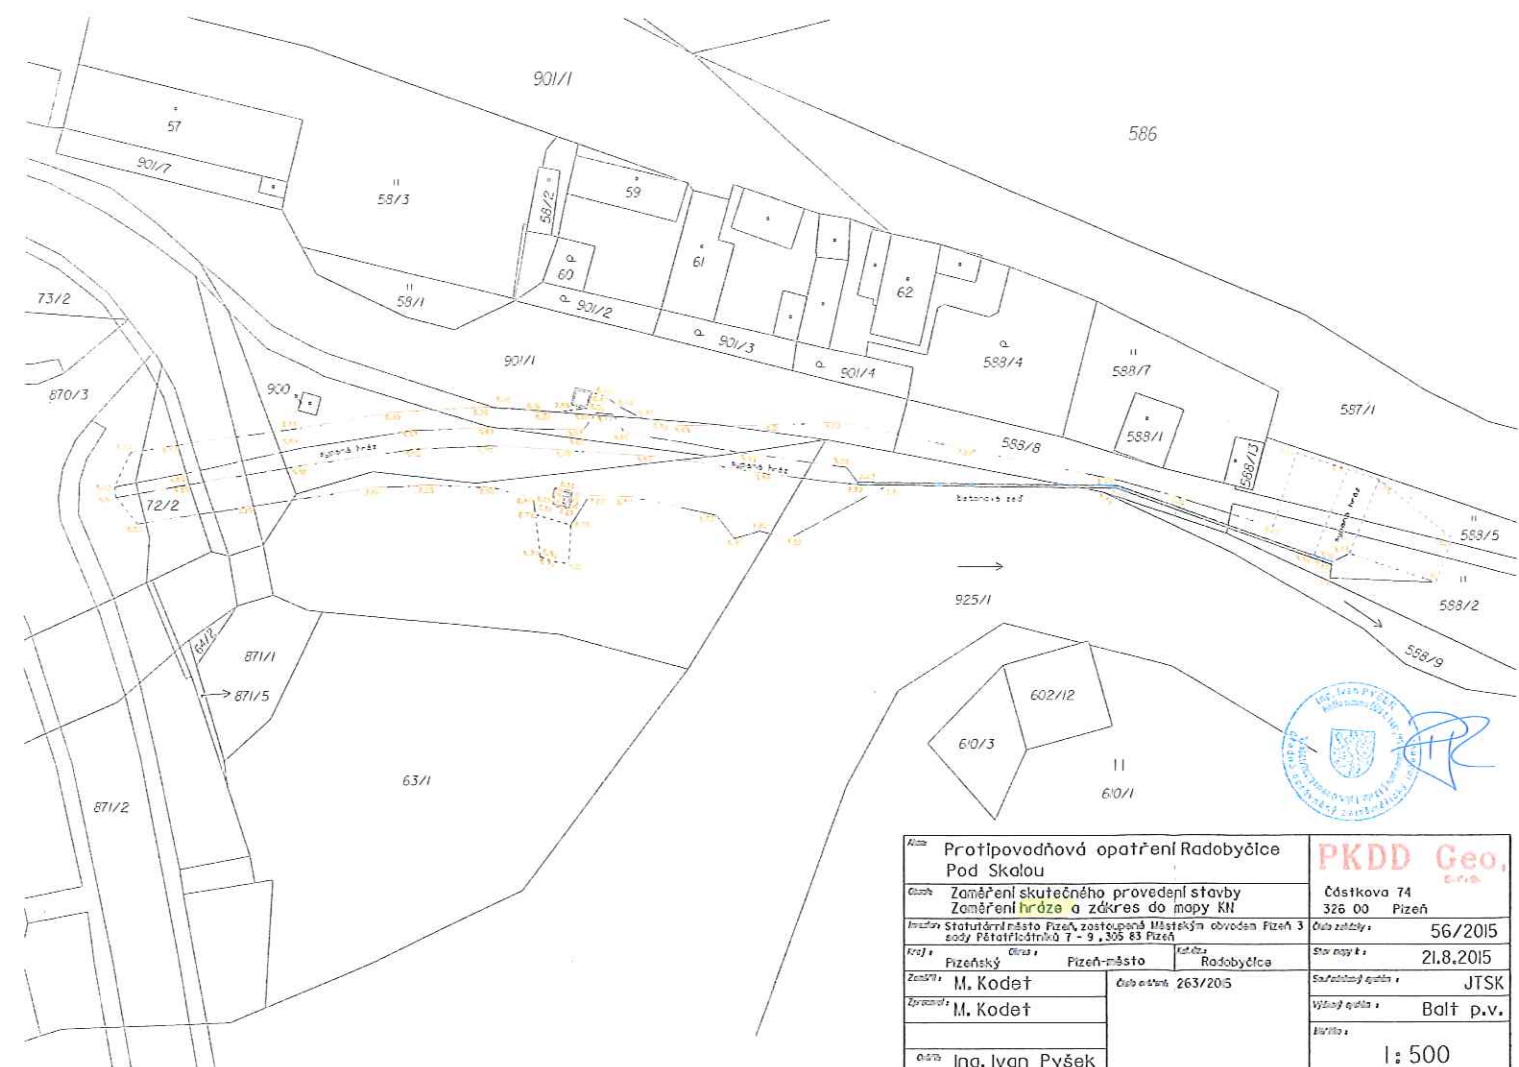

Protipovodňová opatření Radobyčice Pod Skalou				PKDD Geo <small>s.r.o.</small>	
Účel: Zaměření skutečného provedení stavby Zaměření hráze a zákres do mapy KN					
Projektant:				Výškový systém:	Balt p.v.
Objekt:	Ing. Ivan Pyšek			Škála:	1: 500

