příloha č. 1

PLZEŇSKÝ KRAJ
KRAJSKÝ ÚŘAD
odbor investic a majetku
Škroupova 18, 306 13 Plzeň

Magistrát města Plzně
Odbor nabývání majetku ①
DOŠLO: 14 -10- 2011
Č. dop.
Zprac.
Ukl. zn.
Č.j.: 180177/11
Příloha:

VÁŠ DOPIS ZN.: MMP/166434/11
ZE DNE: 22.9.2011
NAŠE ZN.: IM/2684/11

VYŘIZUJE: Mgr. Jan Mayer
TEL.: +420 377195085
FAX: +420 377195387

E-MAIL: jan.mayer@plzensky-kraj.cz
DATUM: 14.10.2011

Magistrát města Plzně
Odbor nabývání majetku
Škroupova 7
306 13 PLZEŇ

Konečné majetkoprávní vypořádání - „VOŠ a SPŠE v Plzni, Koterovská 85, zokruhování vodovodu Koterovská – Částkova a připojení přípojek“ – žádost o konečné majetkoprávní vypořádání a zaslání dokladů

Ve shora označené věci Plzeňský kraj **ž á d á** Statutární město Plzeň o konečné majetkoprávní vypořádání pro stavbu vodního díla: **zokruhování vodovodu pro akci: „VOŠ a SPŠE v Plzni, Koterovská 85“.**

Současně dle smlouvy o smlouvě budoucí darovací ze dne 26.7.2010 a dle Vašeho sdělení zn. MMP/166434/11 ze dne 22.9.2011 zasíláme požadované doklady a to :

- souhlas vlastníka pozemku parc. č. 2687/1, k. ú. Plzeň, obchodní společnosti INPROJEKTA Plzeň, spol. s r. o., IČ:45358487 se zřízením bezúplatného věcného břemene ve prospěch Statutárního města Plzně (spočívajícího v právu zřizování a provozování podzemního vedení vodovodu dle GP)
- kopii dokumentace skutečného provedení stavby
- kopii geometrického zaměření skutečného provedení stavby
- kopii závěrečného vyúčtování akce hrazené z prostředků Plzeňského kraje (prokazatelně vynaložené náklady na realizaci stavby TI)
- ověřenou kopii geometrického plánu č. 9011-116/2011 vypracovaného GEOma Václav Mazín, Štěnovice, pro vymezení rozsahu věcného břemene k části pozemku

přičemž kopie shora uvedených dokladů zasíláme s tím, že ve smyslu cit. smlouvy o smlouvě budoucí, a to čl. III. budou Odboru správy infrastruktury MMP (jako zástupci Města Plzně) předány originály, příp. úředně ověřené kopie těchto dokladů, a to:

- dokumentace skutečného provedení stavby
- geometrické zaměření skutečného provedení stavby v souřadnicové síti vč. CD
- závěrečné vyúčtování akce hrazené z prostředků Plzeňského kraje (prokazatelně vynaložené náklady na realizaci stavby TI)
- kolaudační souhlas
- úředně ověřená kopie stavebního povolení

Konečná darovací smlouva bude vypracována zdejším odborem a bude Vám zaslána ke schválení orgány Města Plzně s tím, že ve smlouvě bude současně


zřízeno věcné břemeno vedení vodovodu k pozemkům ve vlastnictví Plzeňského kraje (bude tedy uzavřena trojstranná smlouva mezi Plzeňským krajem jako dárcem, Městem Plzeň jako obdarovaným a oprávněným z věcného břemene a Vyšší odbornou školou a střední průmyslovou školou elektrotechnickou Plzeň jako povinným z věcného břemene).

S pozdravem

JUDr. Michal Bouřa
vedoucí Odboru investic a majetku KÚPK

Příloha: dle textu

příloha č. 1

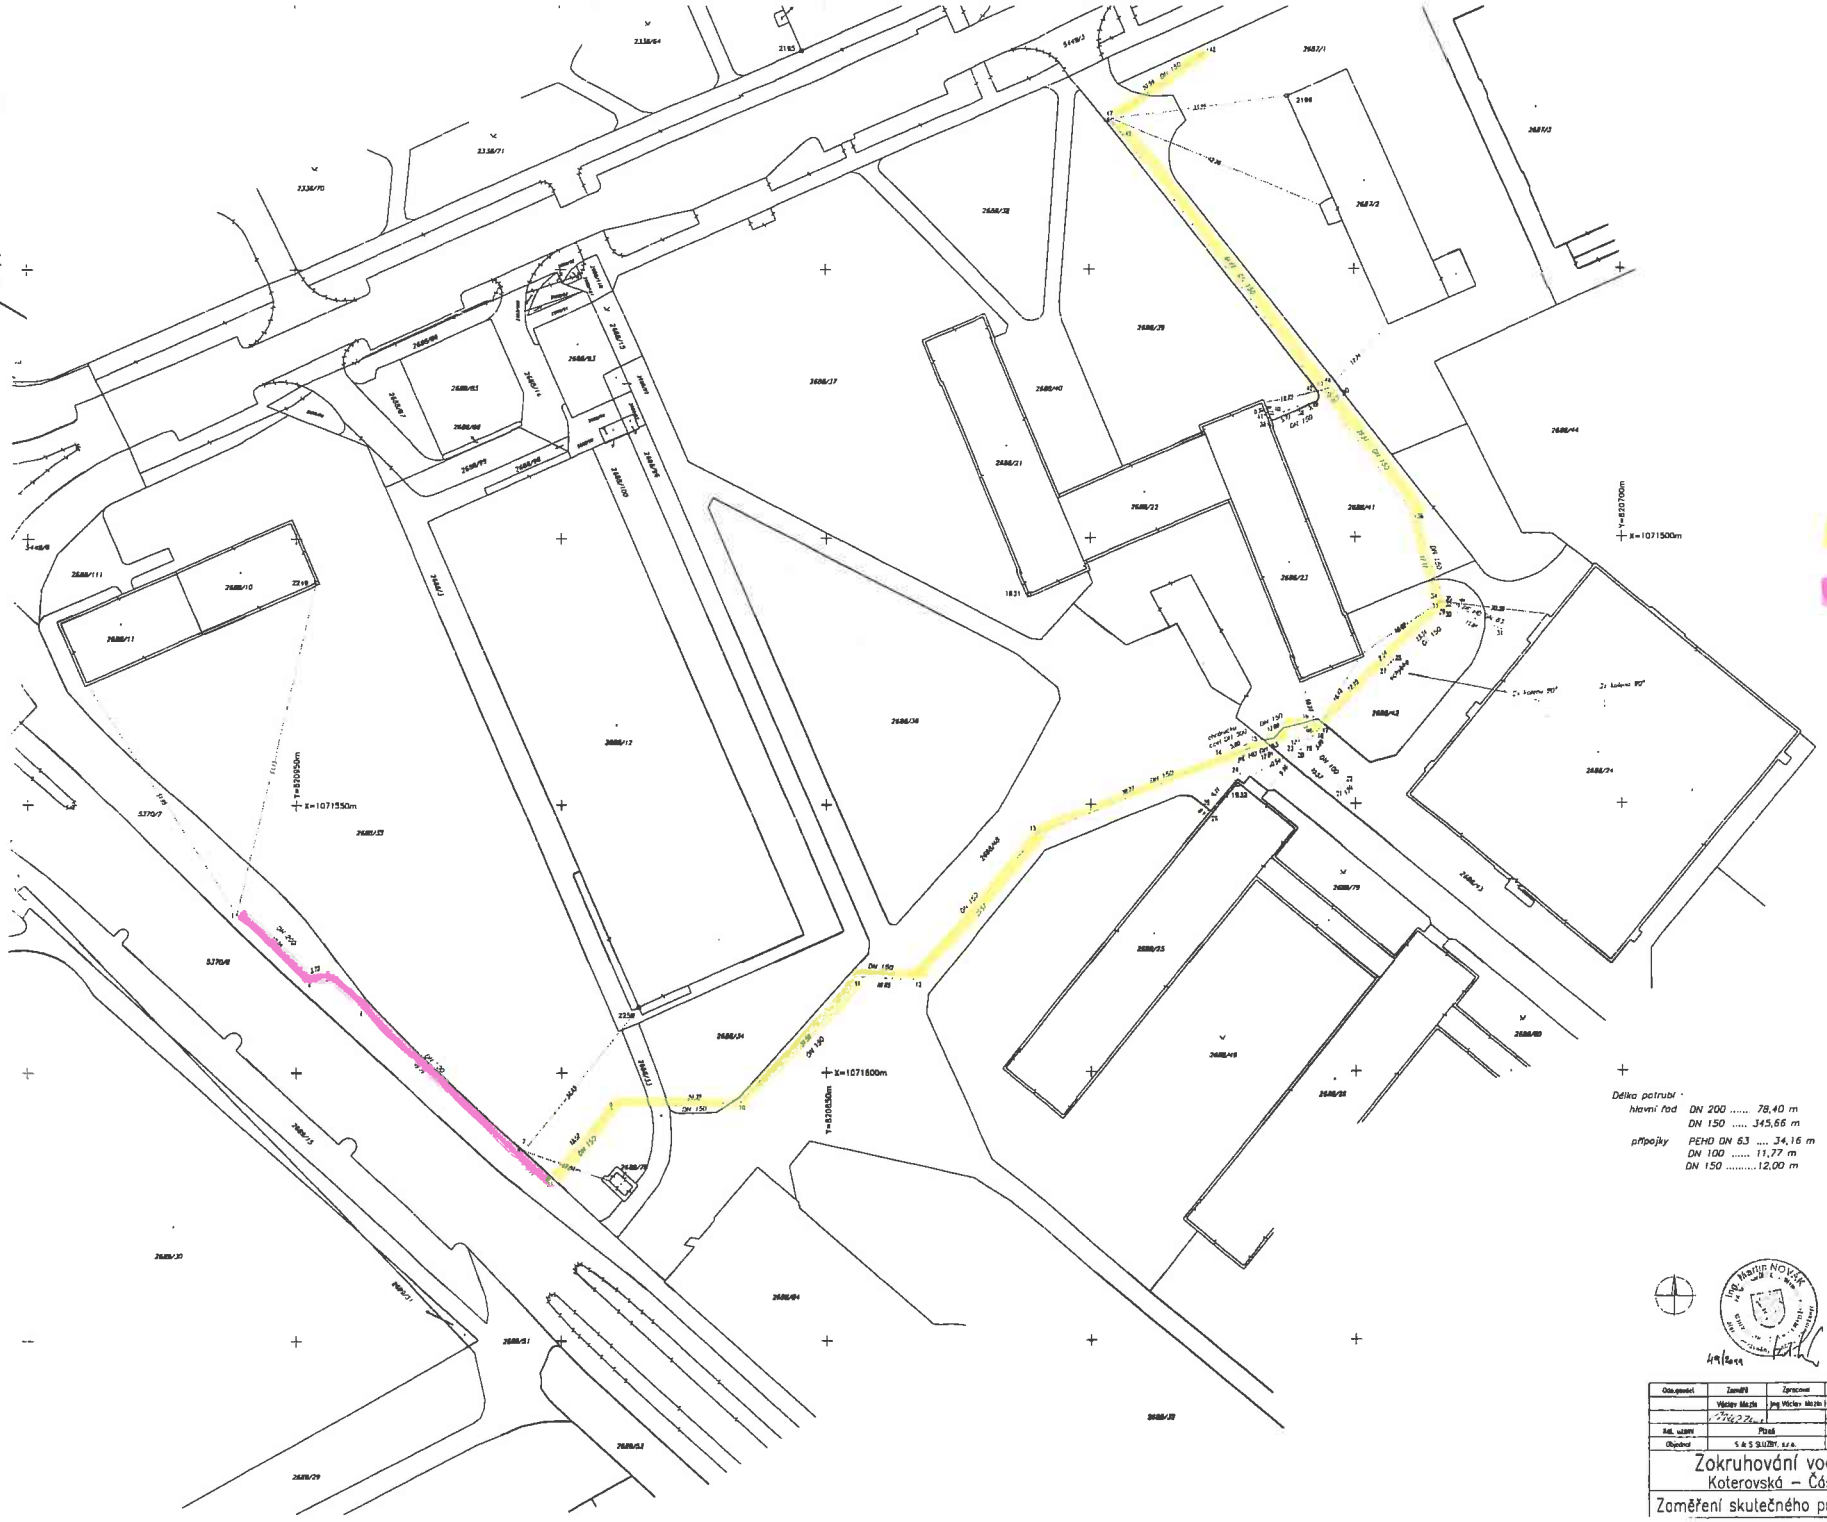

Délka potrubí :

hlavní řad DN 200 ..... 78,40 m
DN 150 ..... 345,66 m

přípojky PEHD DN 63 ..... 34,16 m
DN 100 ..... 11,77 m
DN 150 .....12,00 m

Seznam souřadnic (S-JTSK)

Č.b	Y	X	Poznámka
1	820961.04	1071570.50	SOUPE
2	820947.71	1071562.57	KOLENO
3	820944.19	1071561.35	KOLENO
4	820937.31	1071558.28	ROURA
5	820907.58	1071815.08	TKUS
6	820907.38	1071814.85	SOUPE
7	820907.14	1071814.54	HYDR.NADZEMNÍ
8	820902.80	1071810.90	ROURA
9	820890.47	1071808.58	ROURA
10	820888.18	1071605.32	ROURA
11	820844.60	1071582.26	ROURA
12	820833.77	1071582.73	ROURA
13	820810.36	1071555.82	ROURA
14	820774.61	1071540.97	CHRÁNIČKA
15	820770.03	1071538.93	CHRÁNIČKA
16	820758.03	1071534.10	KOLENO
17	820756.96	1071538.01	TKUS
18	820757.32	1071538.36	SOUPE
19	820759.51	1071538.95	SACHTA
20	820760.37	1071539.70	SOUPE
21	820752.75	1071547.03	KOLENO
22	820751.92	1071546.16	NÁPOJENÍ
23	820760.74	1071539.72	SOUPE
24	820771.87	1071544.23	ROURA
25	820778.01	1071551.38	ROURA
26	820777.32	1071551.93	ROURA
27	820744.85	1071523.94	CHRÁNIČKA
28	820743.19	1071523.28	CHRÁNIČKA
29	820733.77	1071512.89	TKUS
30	820733.54	1071513.07	SOUPE
31	820732.29	1071512.16	NÁPOJENÍ
32	820733.48	1071512.81	TKUS
33	820733.66	1071512.37	SOUPE
34	820734.13	1071512.06	HYDR.NADZEMNÍ
35	820733.23	1071512.33	ROURA
36	820738.71	1071496.08	ROURA
37	820755.90	1071473.27	SOUPE
38	820760.87	1071475.60	SACHTA
39	820766.22	1071477.78	KOLENO
40	820766.48	1071477.09	KOLENO
41	820766.78	1071477.19	ROURA
42	820756.11	1071473.00	ROURA
43	820755.52	1071472.55	SOUPE
44	820755.14	1071472.41	HYDR
45	820793.47	1071425.01	ROURA
46	820795.78	1071422.11	TKUS
47	820795.54	1071421.89	SOUPE
48	820777.44	1071408.94	TKUS

4/9/2011

Odpovědný	Zaměřil	Zpracoval	Kreslil	Kontroloval	GEOma Václav Mazín
	Václav Mazín	Ing Václav Mazín	Václav Mazín	Václav Mazín	Čížice 130
					332 09 Štěnovice
Kat. území	Plzeň		Souř. systém	S - JTSK	tel.: 603 494 078
Objednal	S & S SLUŽBY, s.r.o.		Výš. systém	B p.v.	Formát

Zokruhování vodovodu
Koterovská – Částkova

Zaměření skutečného provedení stavby

Datum	20.04.2011
Číslo zakázky	61/2011
Měřítko	1:500
Číslo výkresu	1