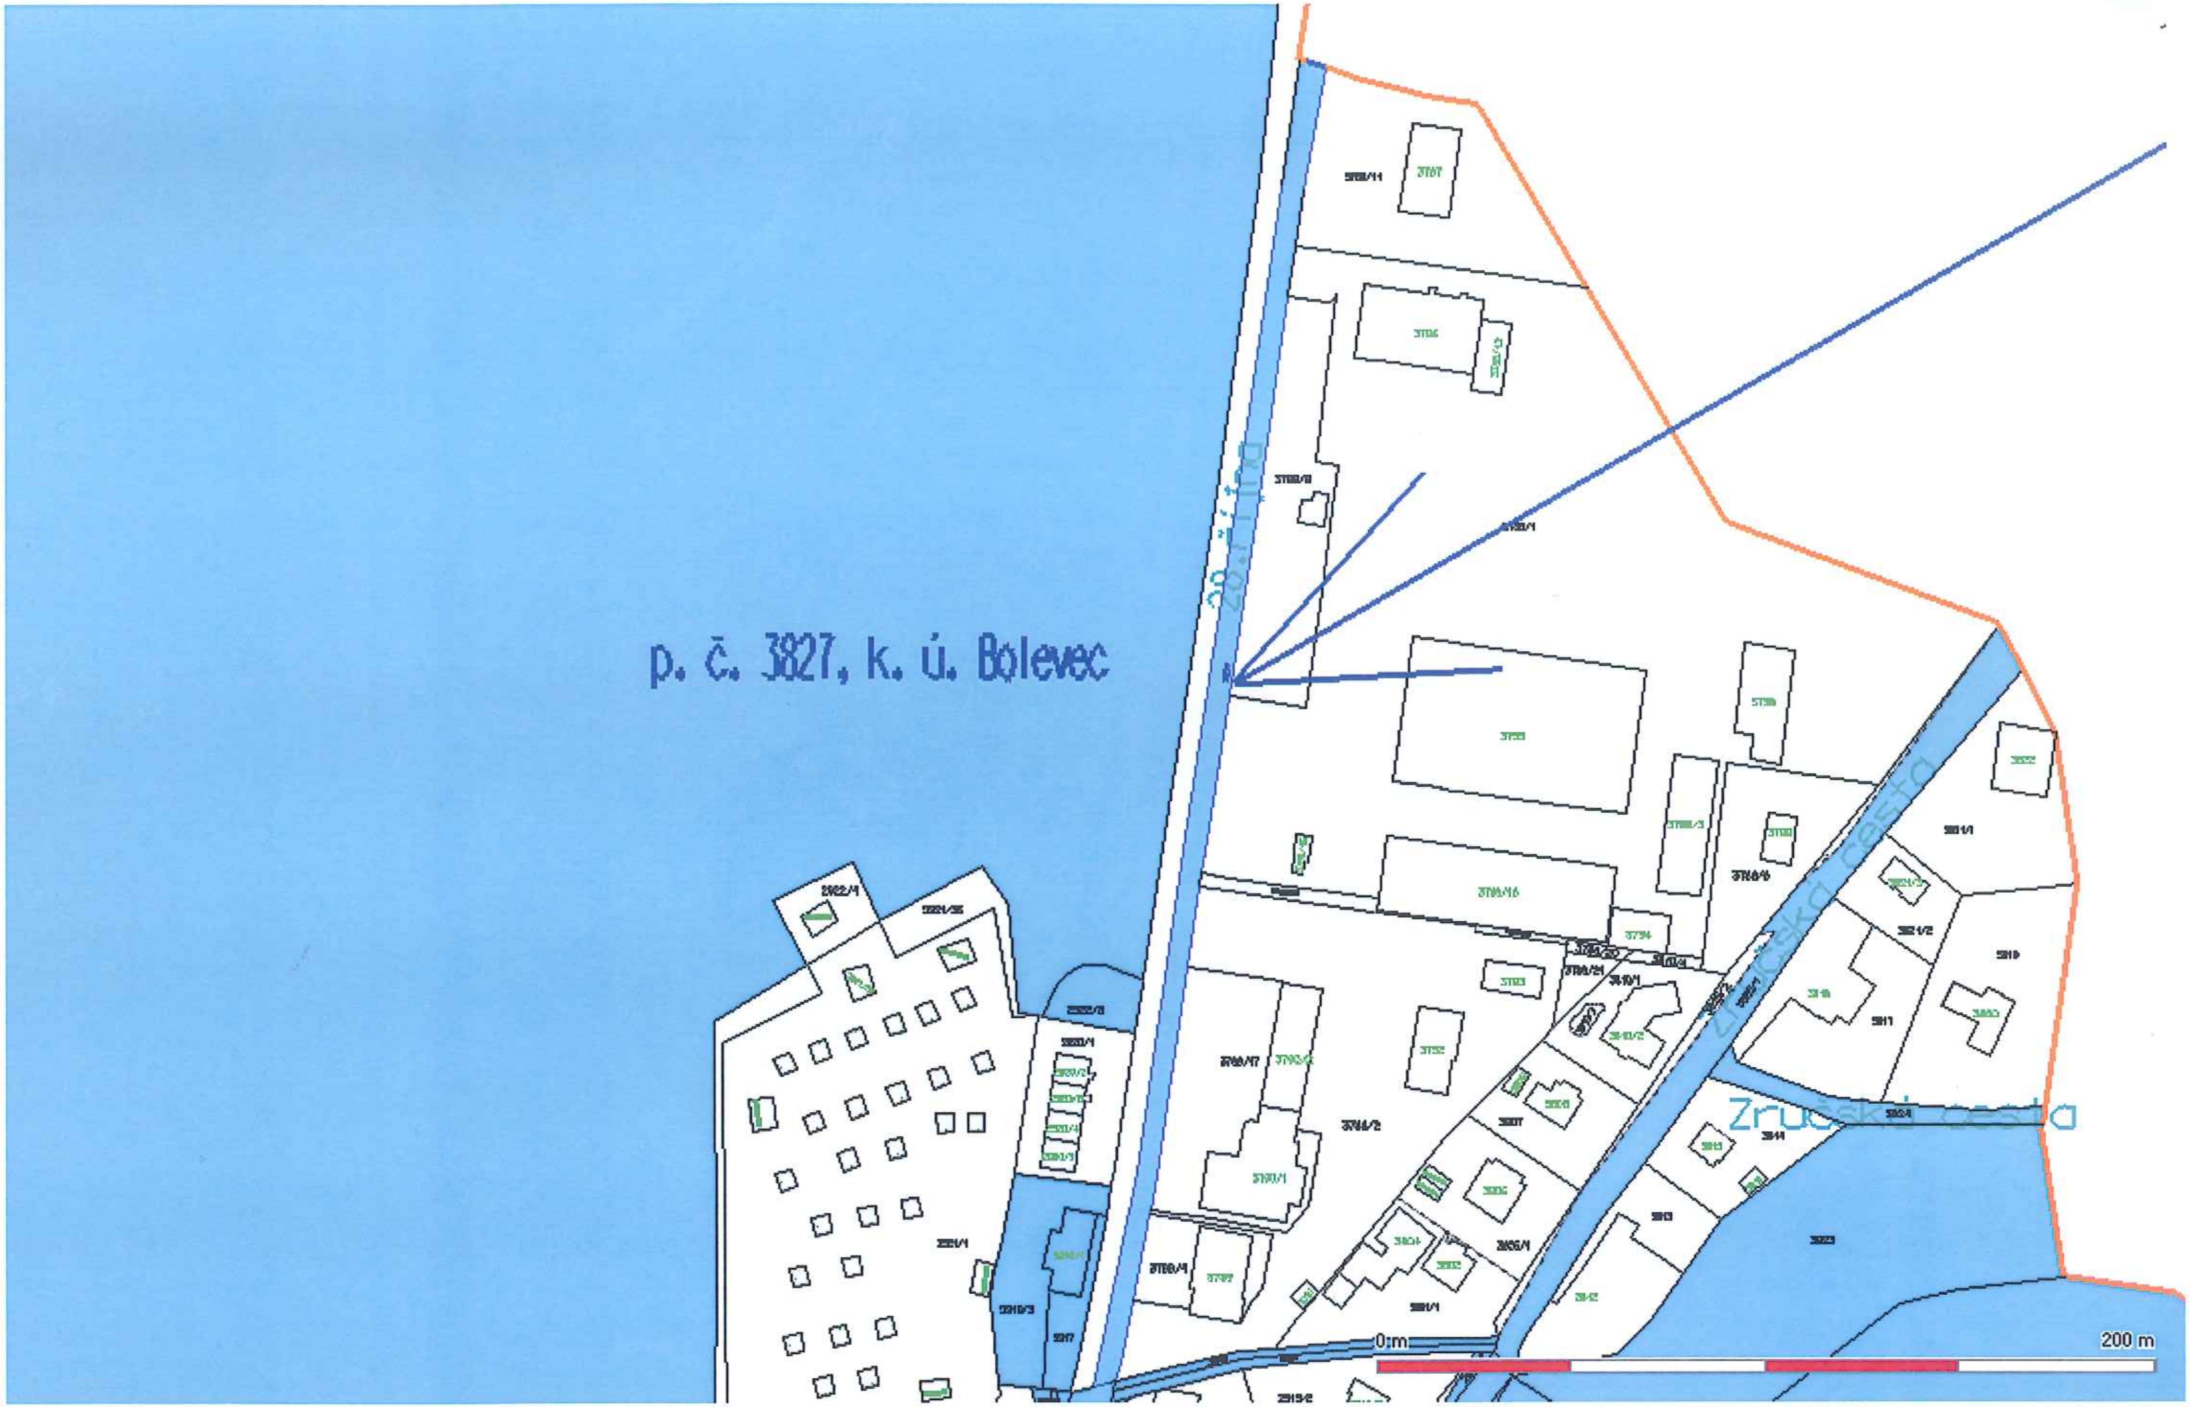
p. č. 3827, k. ú. Bolevec
28. října
Zručská cesta
Zručská cesta
0 m
200 m

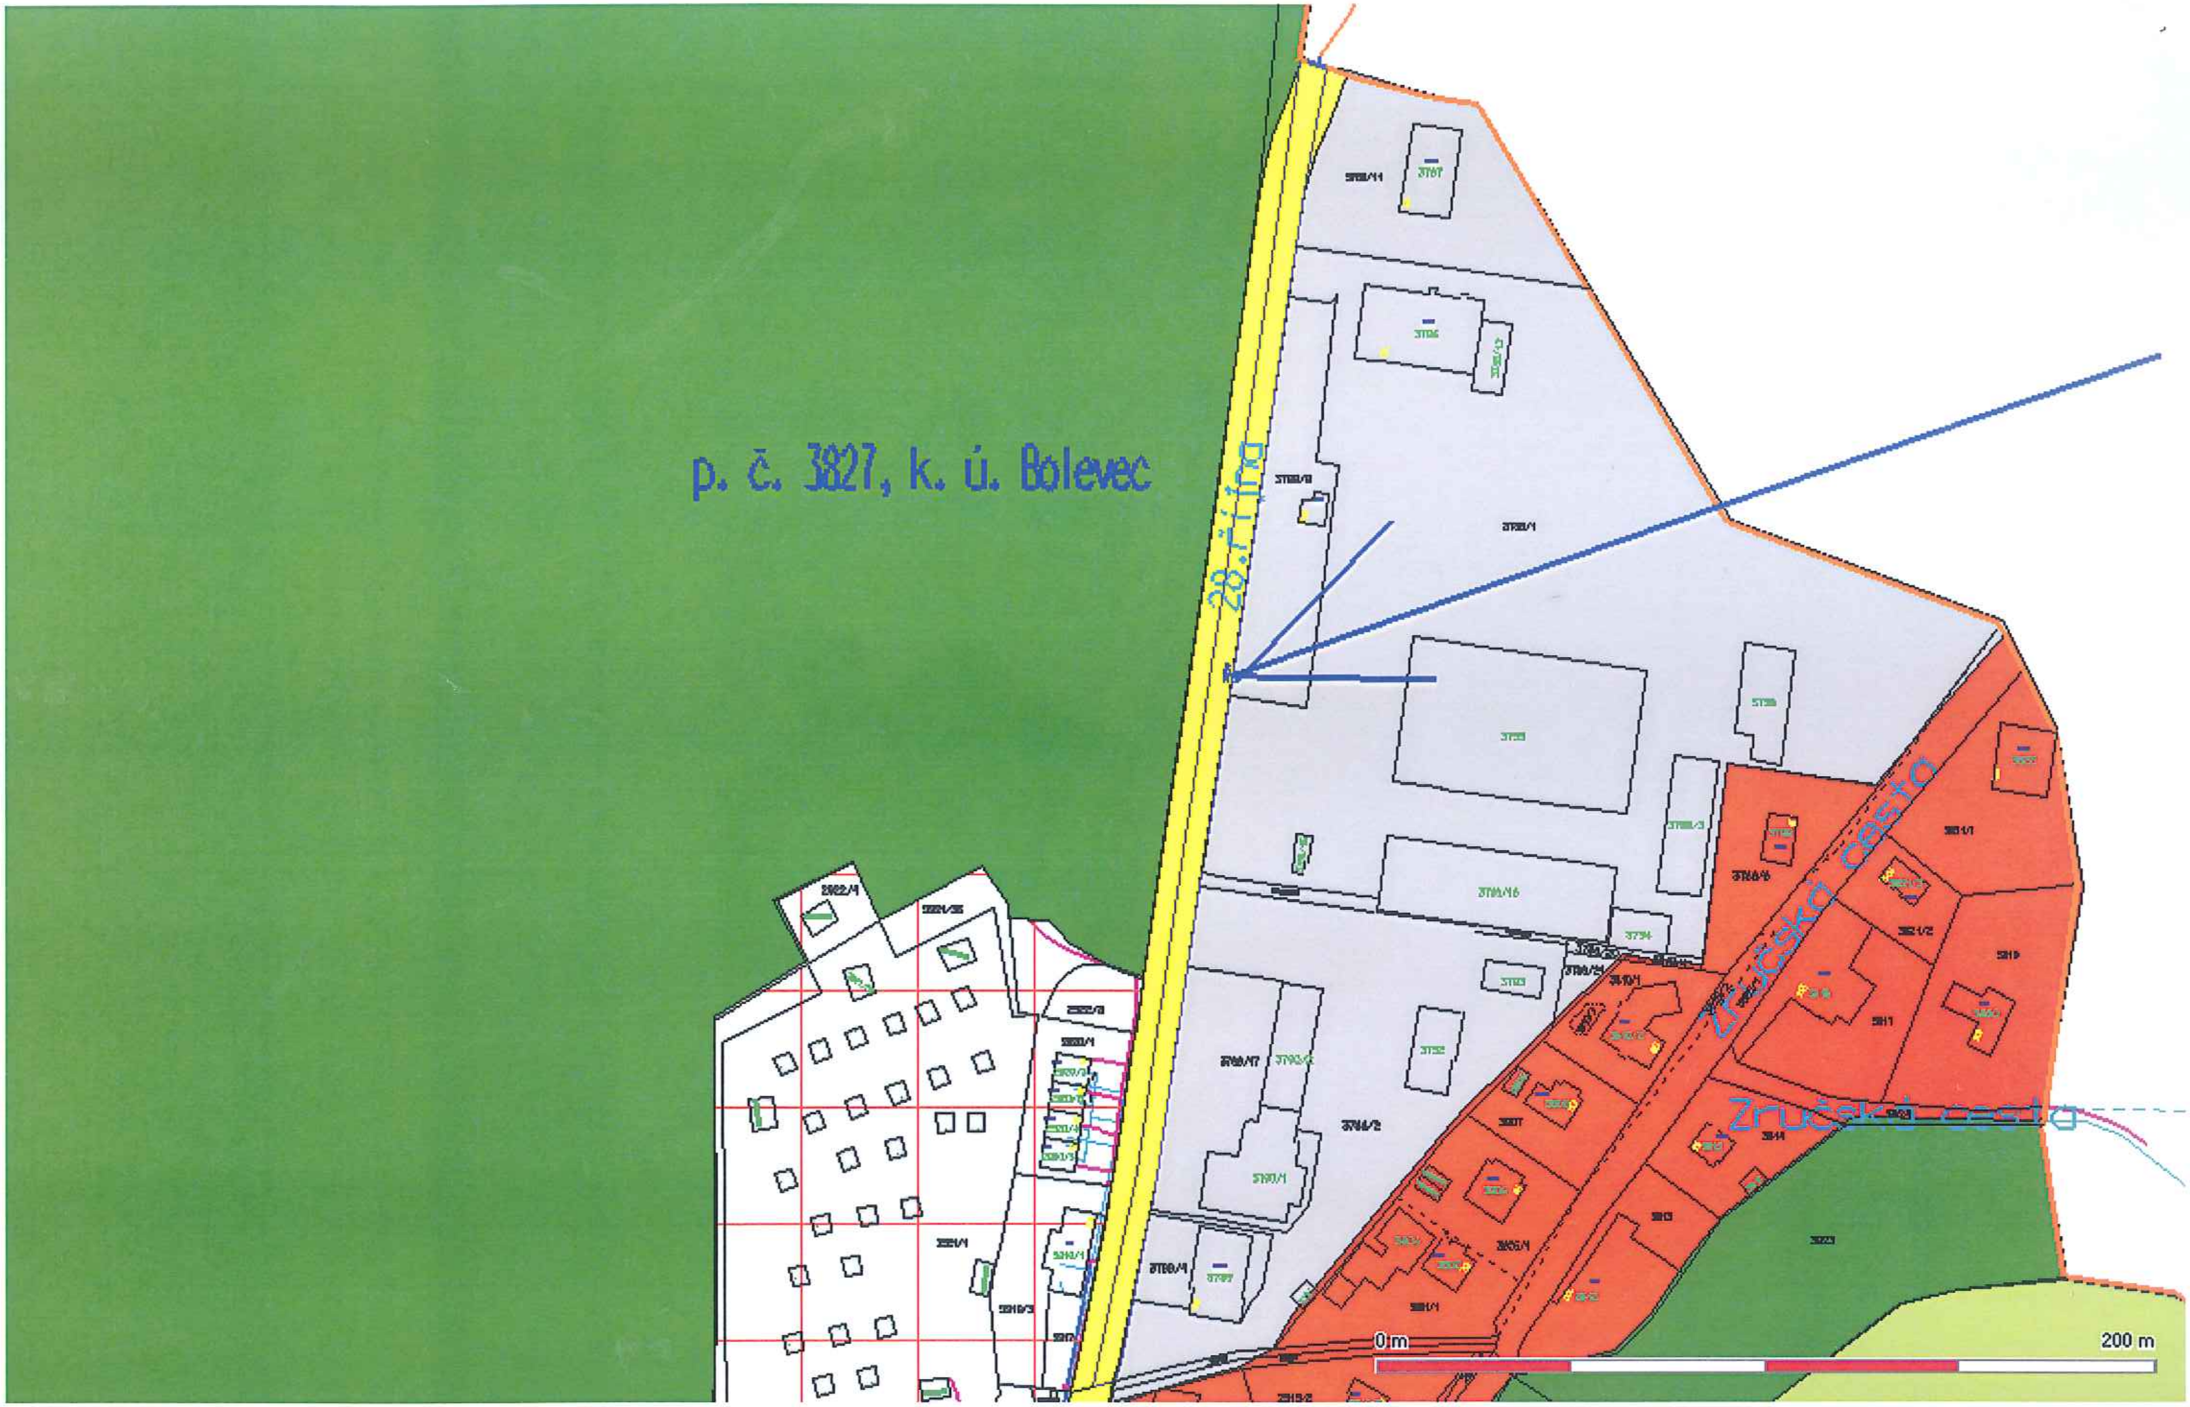
p. č. 3827, k. ú. Bolevec
28. října
Zručská cesta
Zručská cesta
3787
3788/11
3786
3788/1
3788/16
3794
0 m
200 m

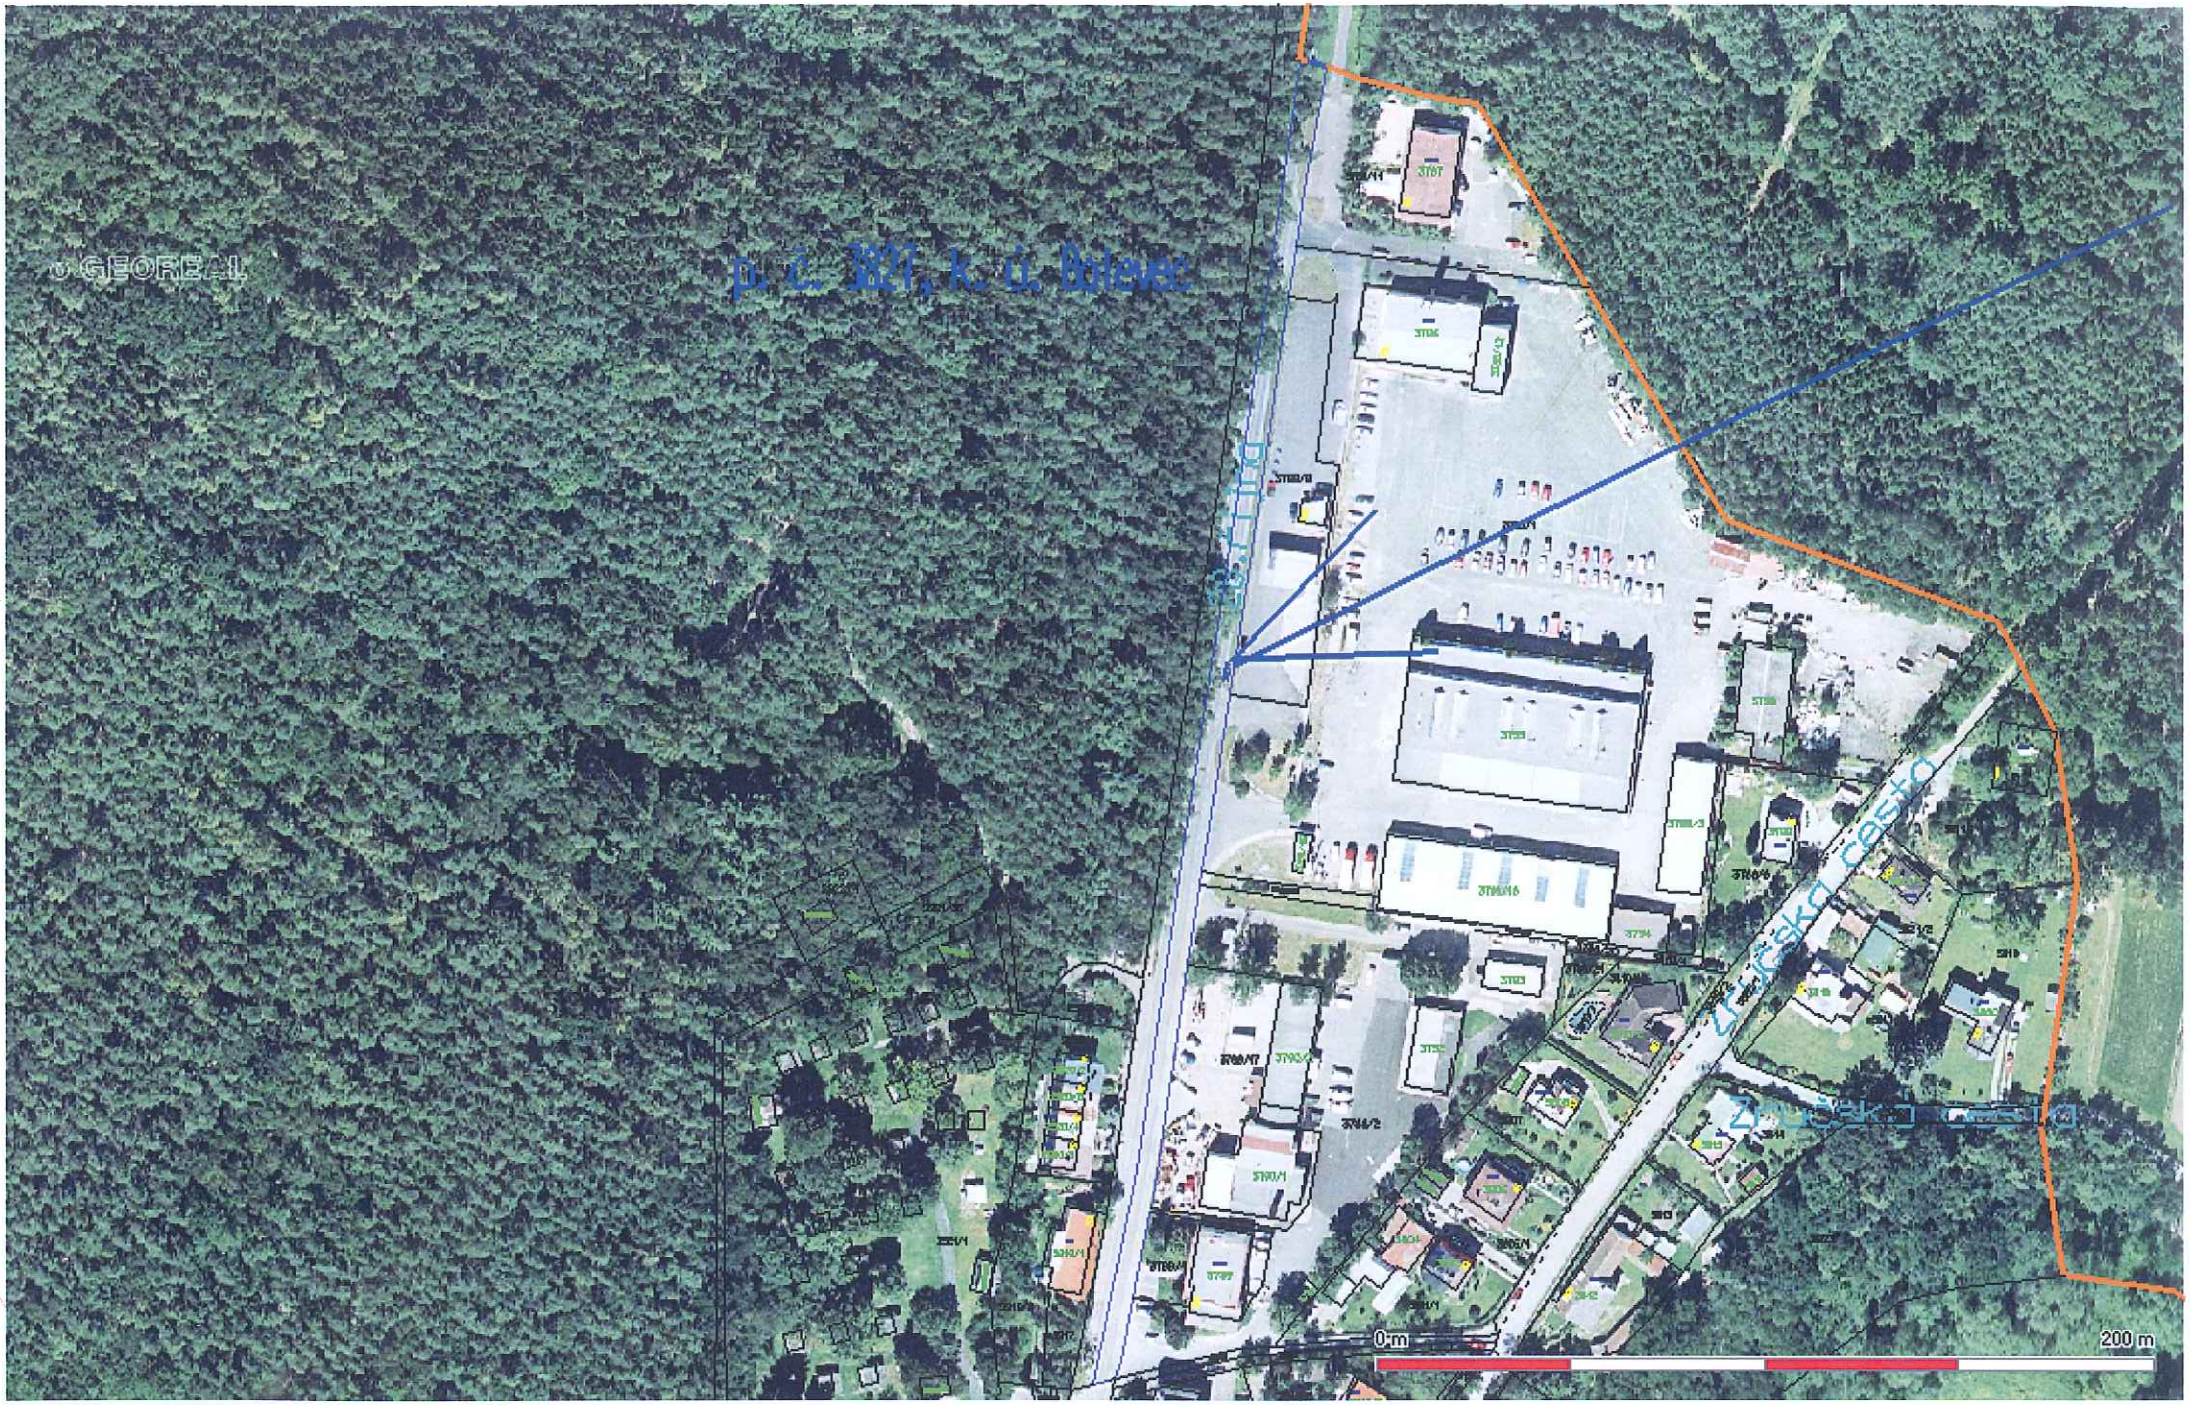
© GEOREAL
p. č. 3827, k. ú. Bolevec
Ledecká
Zručská cesta
Zručská cesta
0 m
200 m

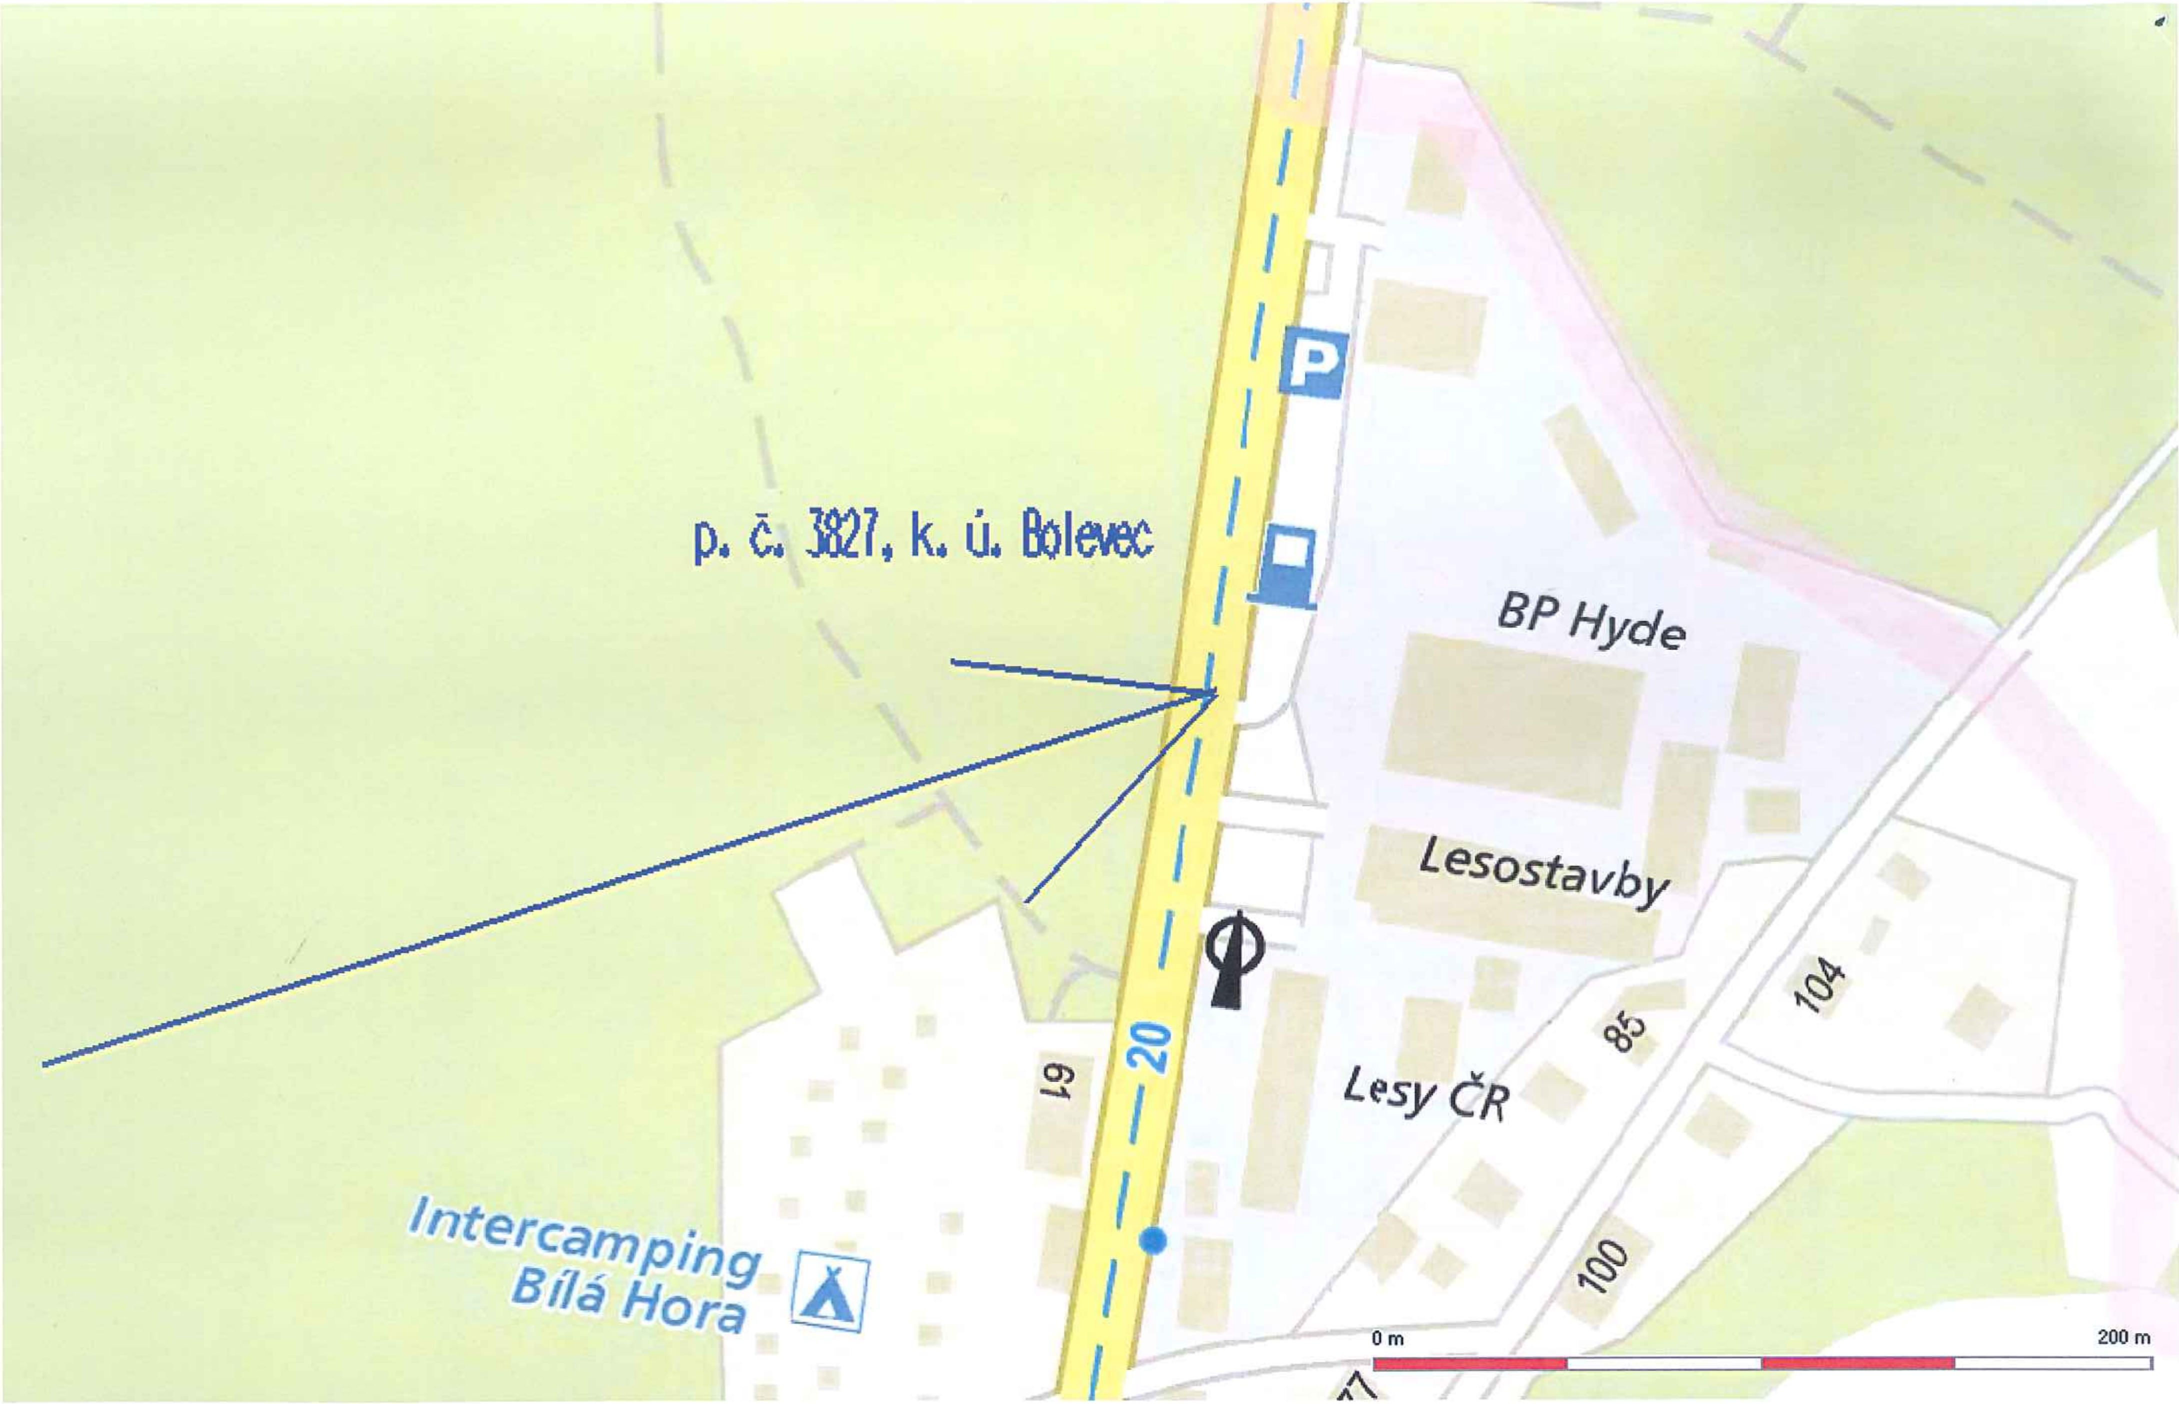
p. č. 3827, k. ú. Bolevec
BP Hyde
Lesostavby
Lesy ČR
20
61
85
104
100
Intercamping Bílá Hora
0 m
200 m

SITUACE č.1

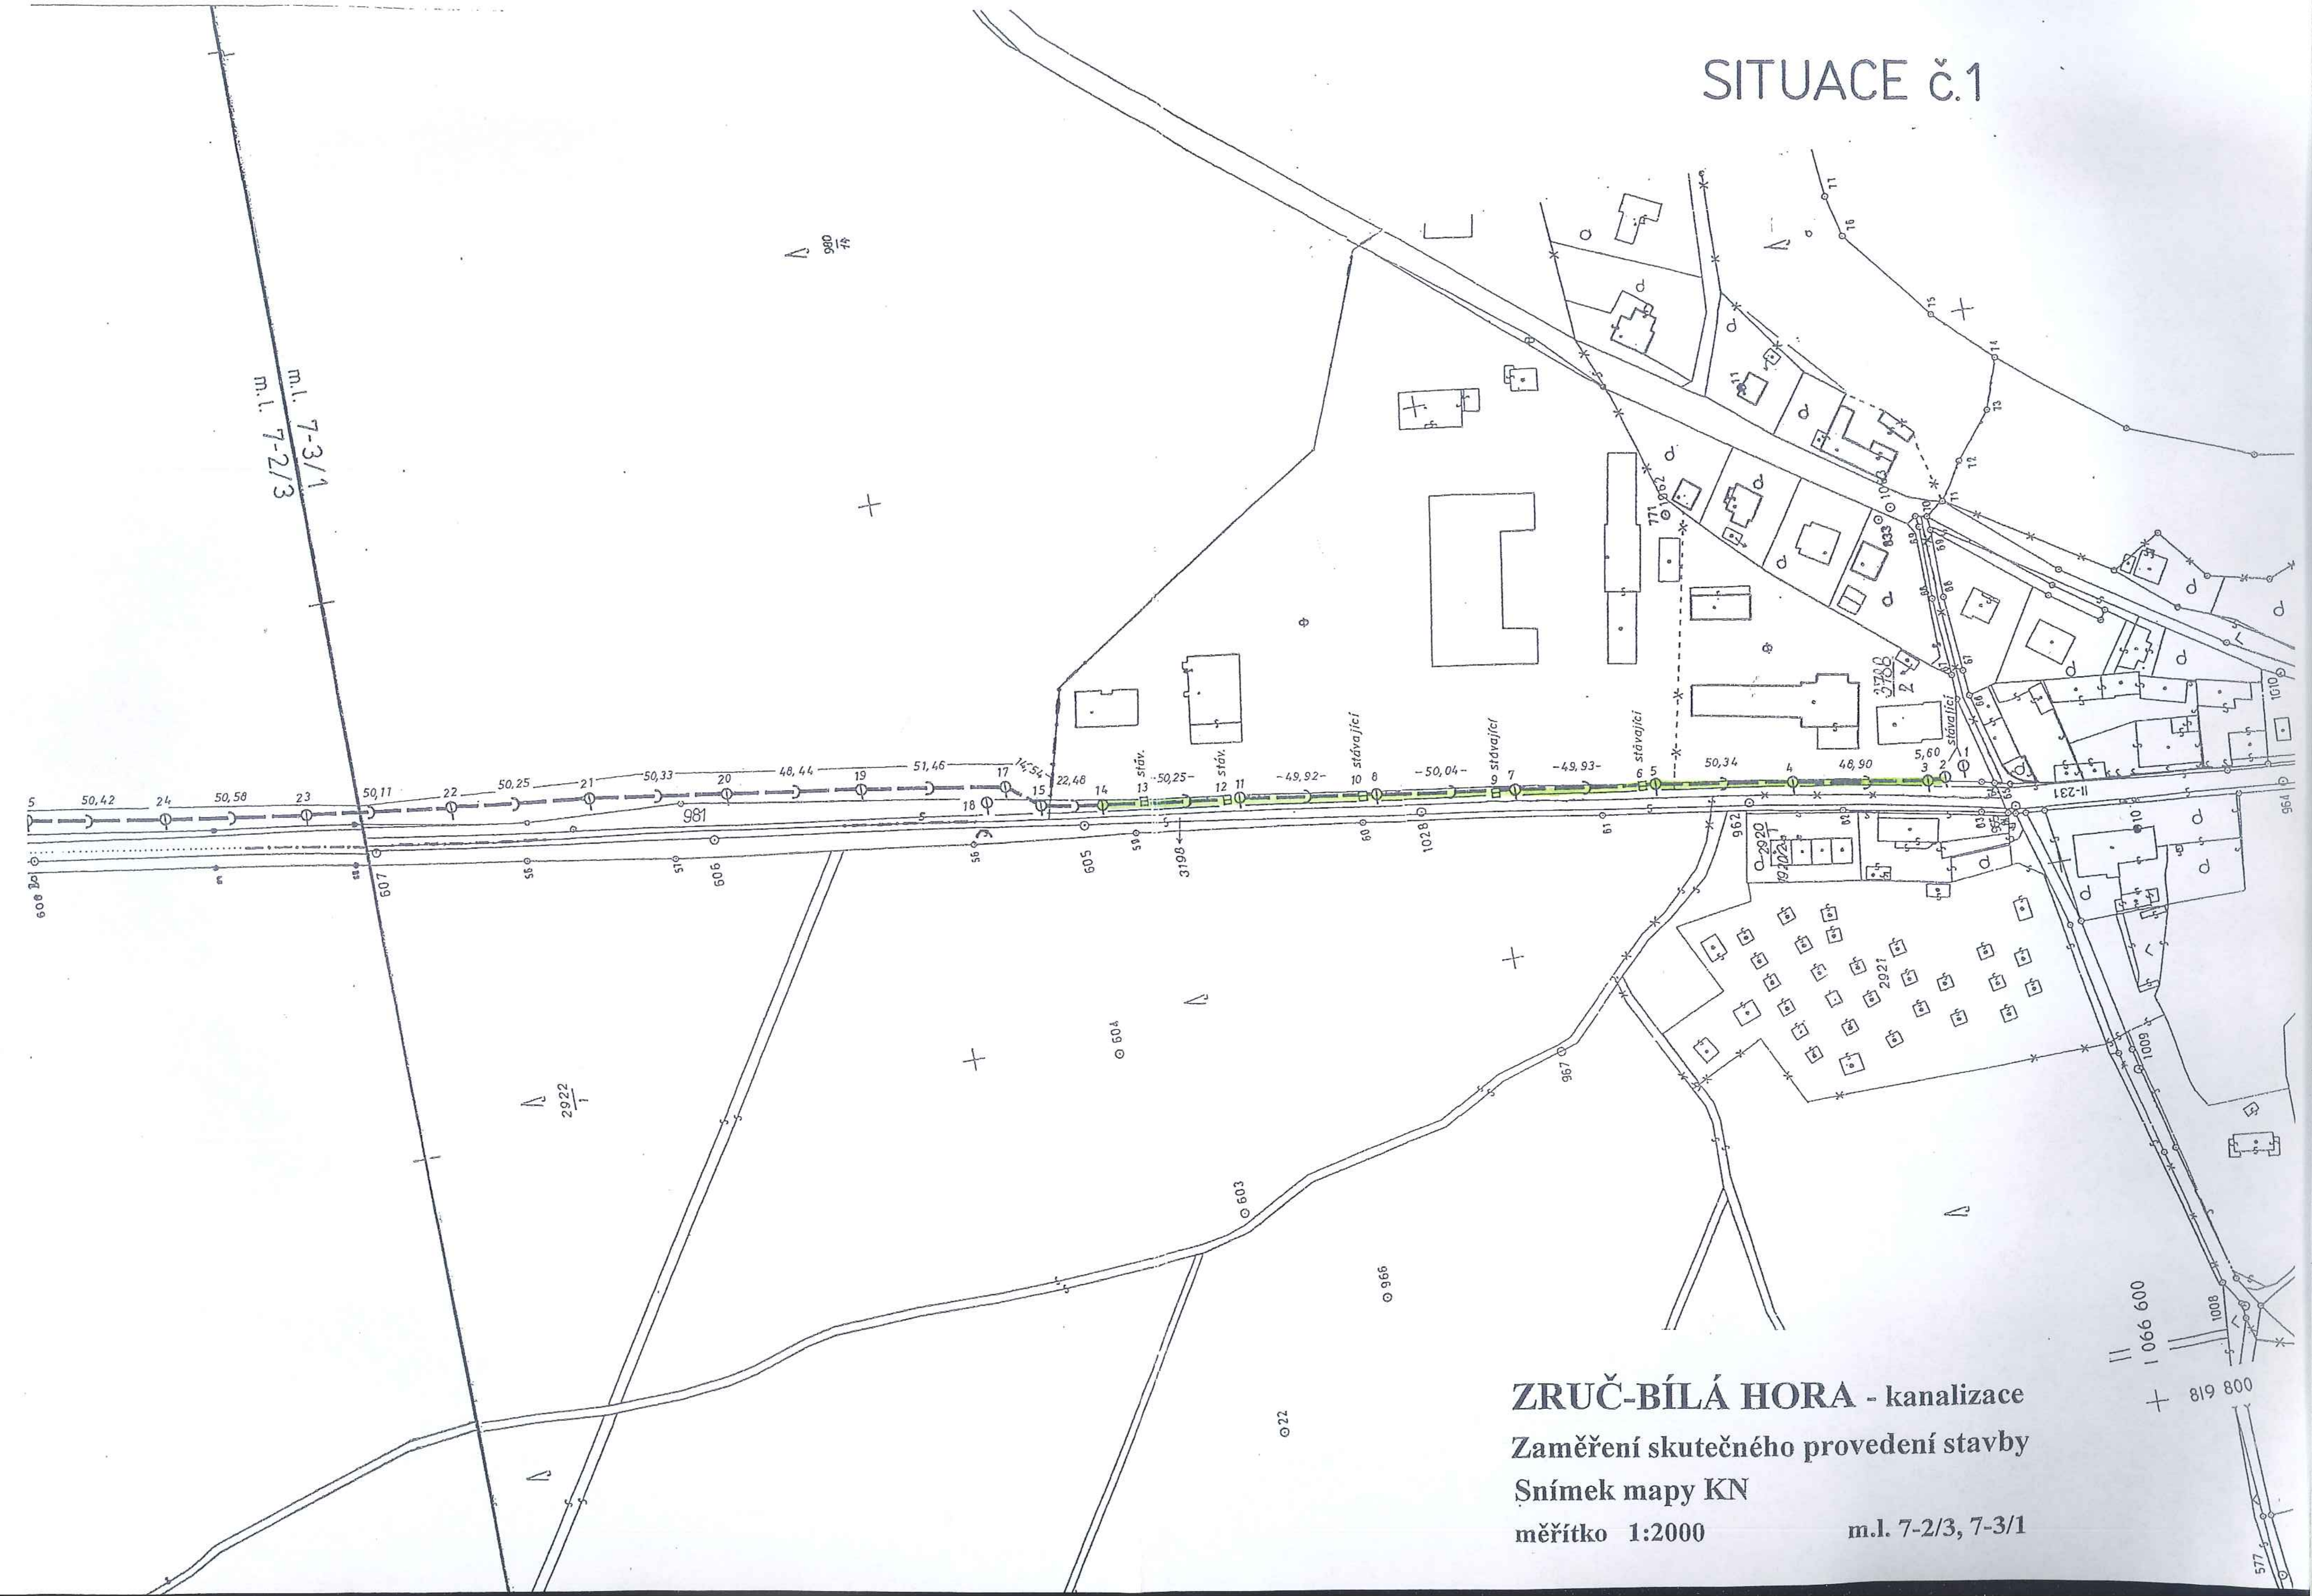

ZRUČ-BÍLÁ HORA - kanalizace

Zaměření skutečného provedení stavby

Snímek mapy KN

měřítko 1:2000 **m.l. 7-2/3, 7-3/1**

VÝKAZ DOSAVADNÍHO A NOVÉHO STAVU ÚDAJŮ KATASTRU NEMOVITOSTÍ

Dosavadní stav				Nový stav											
Označení pozemku parc. číslem	Výměra parcely		Druh pozemku Způsob využití	Označení pozemku parc. číslem	Výměra parcely		Druh pozemku Způsob využití	Typ stavby Způsob využití	Způs. určení výměr	Porovnání se stavem evidence právních vztahů					
										Díl přechází z pozemku označeného v		Číslo listu vlastnictví	Výměra dílu		Označení dílu
	ha	m²			ha	m²				katastru nemovitostí	dřívější poz. evidenci		ha	m²	
3827										3827		1			

Oprávněný: dle smlouvy

Druh věcného břemene: dle smlouvy

Seznam souřadnic (S-JTSK)

Číslo bodu	Souřadnice pro zápis do KN Y	X	Kód kv.
1	819521.18	1066264.37	3
2	819518.23	1066264.90	3
3	819517.36	1066242.96	3
4	819514.48	1066243.93	3

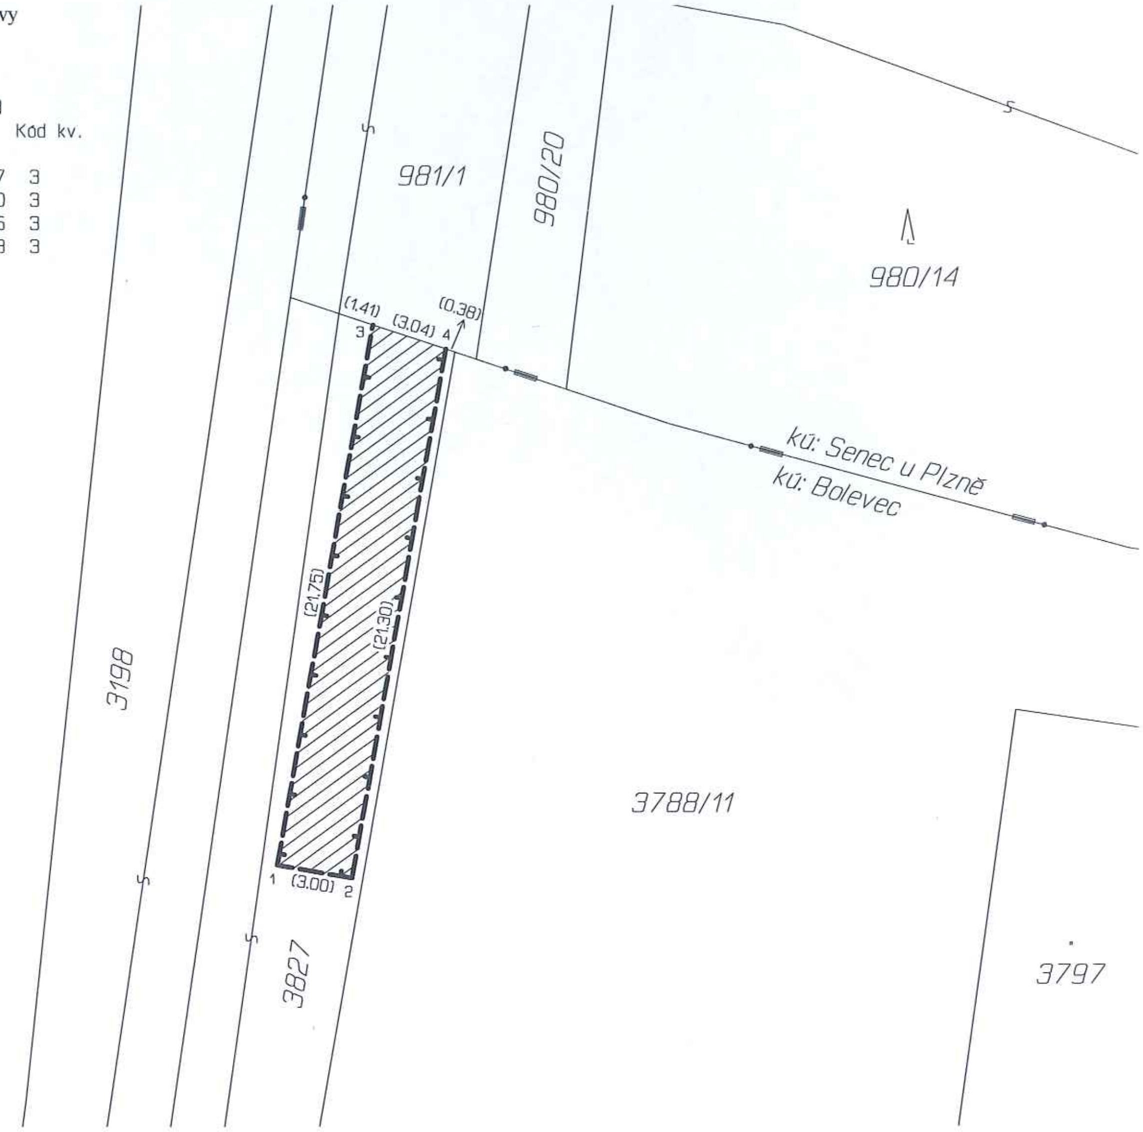

Dělit nebo scelovat pozemky lze jen na základě územního rozhodnutí, pokud podmínky pro ně nejsou stanoveny jiným rozhodnutím nebo opatřením.

GEOMETRICKÝ PLÁN

pro vymezení rozsahu věcného břemene

Vyhotovil: SVSmP
Klatovská 10-12
Plzeň

Číslo plánu: 3542-67/2012

Okres: Plzeň-město

Obec: Plzeň

Katastrální území: Bolevec

Mapový list: DKM

Kód způsobu určení výměr je určen podle §77 odst. 2 vyhlášky č. 26/2007 Sb.

Dosavadním vlastníkům pozemků byla poskytnuta možnost seznámit se v terénu s průběhem navrhovaných nových hranic, které byly označeny předepsaným způsobem:

Náležitostmi a přesností odpovídá právním předpisům.

Ing. Jiří Foršt

ing. Foršt

Geometrický plán ověřil úředně oprávněný zeměměřický inženýr:

Ing. Jiří Foršt

Dne 3.10.2012 Číslo 36/2012

Úředně oprávněný zeměměřický inženýr odpovídá za odbornou úroveň geometrického plánu, za dosažení předepsané přesnosti a za správnost a úplnost náležitostí podle právních předpisů.

Katastrální úřad, katastrální pracoviště souhlasí s očíslováním parcel.

Katastrální úřad pro Plzeňský kraj
Katastrální pracoviště Plzeň-město
2

Souhlas katastrálního úřadu, katastrálního pracoviště potvrdil:

Olina Jílková

Dne - 9 -10- 2012 Číslo 1285/12

Jeden prvopis geometrického plánu a předepsané přílohy jsou uloženy u katastrálního úřadu, katastrálního pracoviště.