Příloha č. 11.1

Úřad městského obvodu Plzeň 3
Odbor stavebně správní a investic

Plzeň 305 83, sady Pětatřicátníků 7, 9

VÁŠ DOPIS ZN.:
ZE DNE:

SP. ZN.:
Č.J. : UMO3/20470/16/An

VYŘIZUJE: **Ing. Z. Anýžová**
TEL.: **37 803 6485**
E-MAIL: anyzova@plzen.eu

DATUM: 30.5.2016

Magistrát města Plzně
Odbor nabývání majetku
pí Alena Štichová
Škroupova 5
306 32 Plzeň

Magistrat mesta Plzne
Doruceno: 31.05.2016
C.j.: 133191/16
listy: 1 prilohy: 3
mepzes16667655

Žádost o konečné vypořádání dotčených pozemků – akce „Protipovodňová opatření Radobyčice – Pod Skalou“

Žádáme tímto o konečné vypořádání dotčených pozemků v souladu s budoucími smlouvami, uzavřenými s p. Huclem a MUDr. Sobotkovou, v rámci výše uvedené akce.

V příloze zasíláme :
- geometrický plán (1 x originál)
- zaměření skutečného provedení stavby – hráz (situace)
- zaměření skutečného provedení stavby – komunikace podél hráze (situace)


Děkujeme.

S pozdravem


Úřad městského obvodu Plzeň 3 81

Ing. Zdeňka Anýžová
referent investic a veřejných zakázek

Příloha č. 1/2

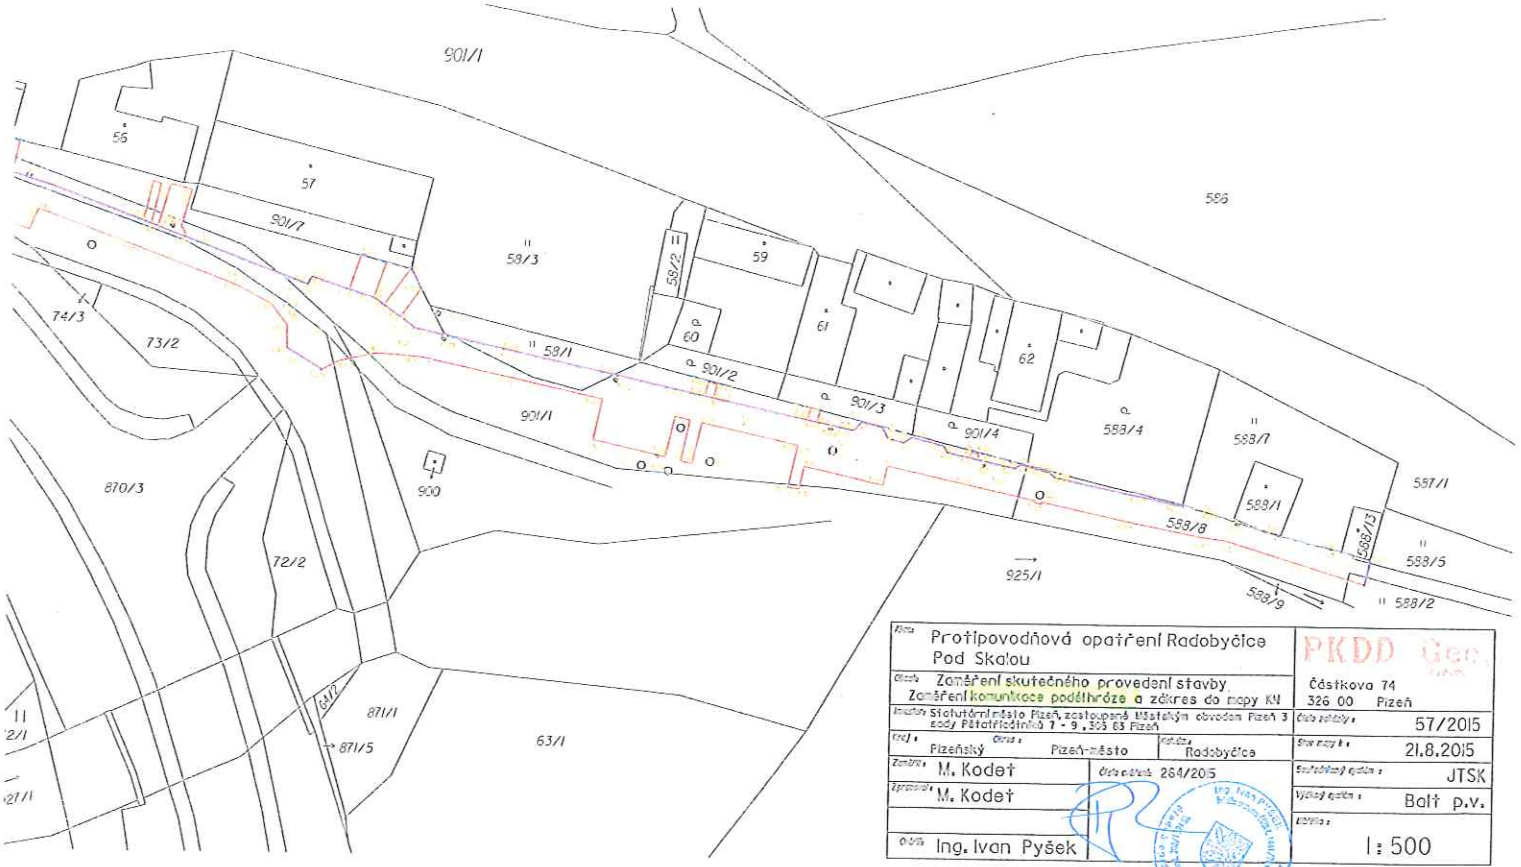

Akce: Protipovodňová opatření Radobyčice Pod Skalou		PKDD Geo
Obsah: Zaměření skutečného provedení stavby Zaměření komunikace podél hráze a zákres do mapy KN		Částkova 74 326 00 Plzeň
Investor: Statutární město Plzeň, zastoupené Městským obvodem Plzeň 3 sady Pětatřicátníků 7 - 9, 305 83 Plzeň		Číslo zakázky: 57/2015
Kraj: Plzeňský Okres: Plzeň-město Katastr: Radobyčice		Stav mapy k: 21.8.2015
Zaměřil: M. Kodeť	Číslo ověření: 264/2015	Souřadnicový systém: JTSK
Zpracoval: M. Kodeť		Výškový systém: Balt p.v.
Ověřil: Ing. Ivan Pyšek		Měřítko: 1 : 500

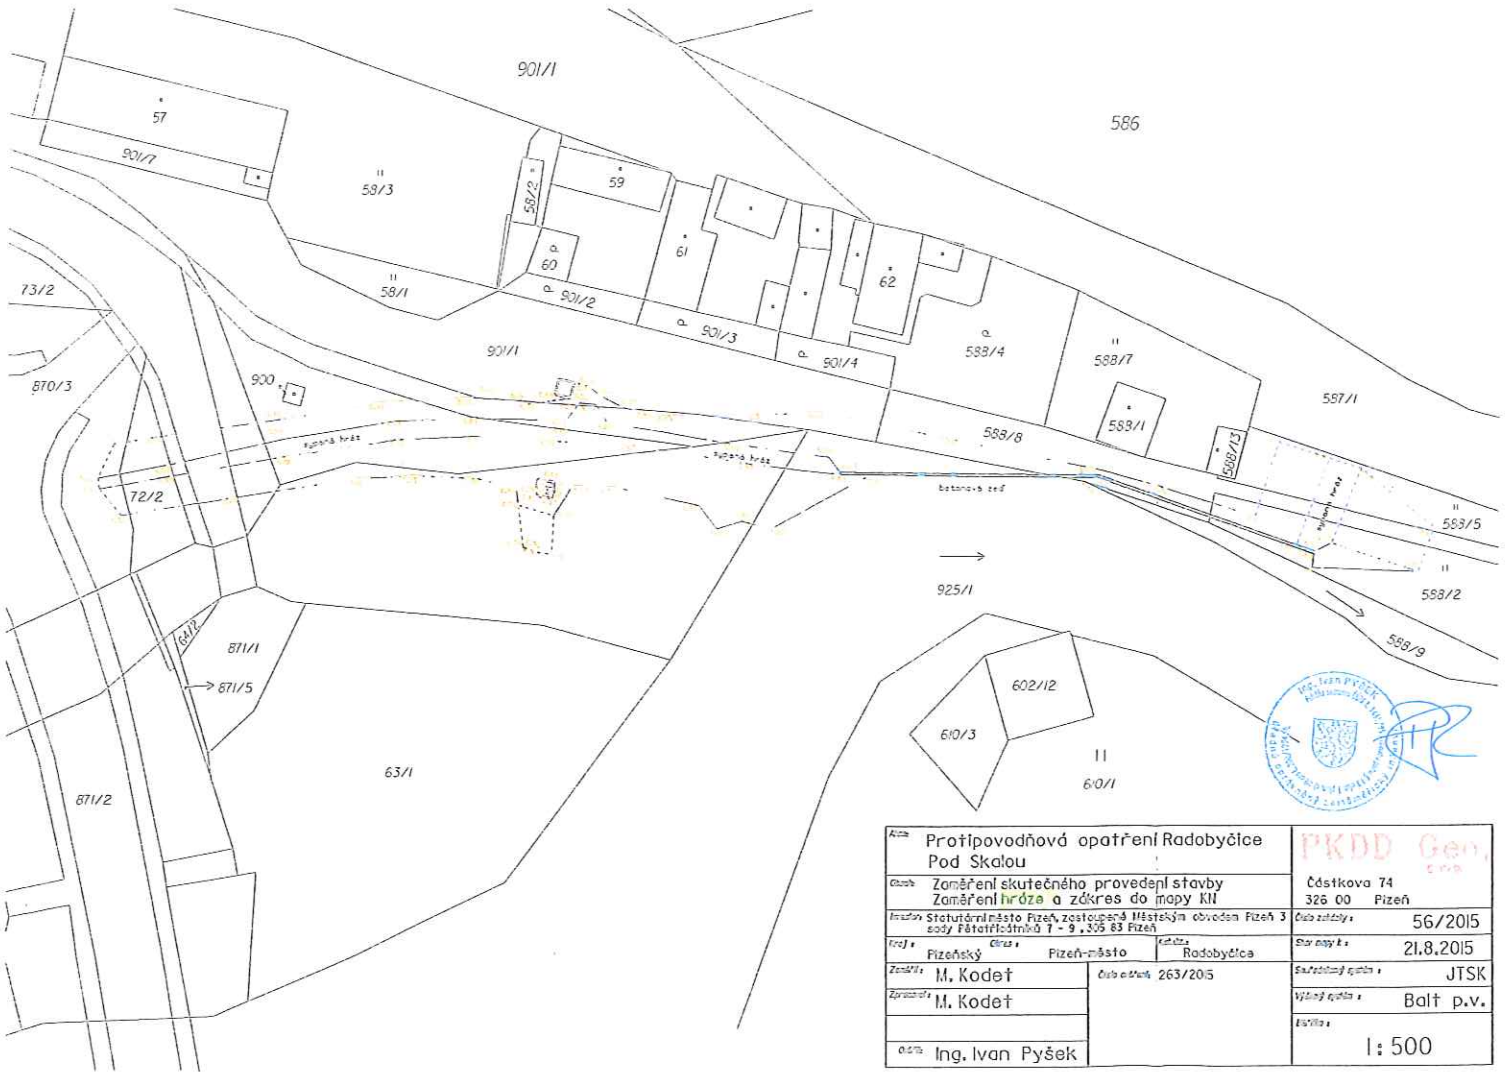

Akce: Protipovodňová opatření Radobyčice Pod Skalou		PKDD Geo
Obsah: Zaměření skutečného provedení stavby Zaměření hráze a zákres do mapy KN		Částkova 74 326 00 Plzeň
Investor: Statutární město Plzeň, zastoupené Městským obvodem Plzeň 3 sady Pětatřicátníků 7 - 9, 305 83 Plzeň		Číslo zakázky: 56/2015
Kraj: Plzeňský Okres: Plzeň-město Katastr: Radobyčice		Stav mapy k: 21.8.2015
Zaměřil: M. Kodeť	Číslo ověření: 263/2015	Souřadnicový systém: JTSK
Zpracoval: M. Kodeť		Výškový systém: Balt p.v.
Ověřil: Ing. Ivan Pyšek		Měřítko: 1 : 500