

Rozsah prebitane' TÚ  
 kom + sad  
 VO - PRVNÍ DEVELOPERSKA'  
 odvodnění



10390



8320/35

8320/242

8320/242

113  
112  
1  
10

8320/114 8320/115 8320/116 8320/117 8320/118 8320/119

8320/113

8320/112

8320/111

8320/110

8320/116  
8320/117  
8320/118  
8320/119

8320/120

8320/49

8320/105  
8320/105

8320/104

8320/103  
8320/104

8320/102  
8320/103

8320/101  
8320/102

8320/100  
8320/101


8320/109 8320/108 8320/107 8320/106  
8320/243

8320/243

8320/108  
8320/107  
8320/106

LEGENDA

- INTERCORA
- VO PŘEBÍRANÉ DO MAJETKU MĚSTA
- ZARÍZENÍ VE VLASTNICTVÍ INTERCORA
- SPOJKA T
- SPOJKA SVCZC

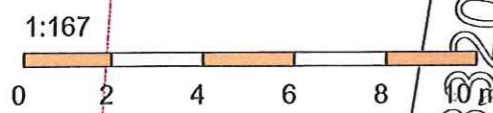

AYI  
203

(c) SITMP

Jiří Topinka, Barrandova 30, 327 00 Plzeň mobil: 606 632 521 email: jiripotinka@email.cz			
Kraj: Plzeňský	Okres: Plzeň-město	Obec: Plzeň	Kat. území: Plzeň
Akce: <b>Plzeň-Bory Residence Kaplířka</b> Bytový dům Blanka SO 301 – dešťová kanalizace a přípojky vpusť			
Druh geoprof: zaměření skutečného provedení			
Souřadnicový systém: S-JTSK	Výškový systém: Bpv	Měřítko: 1 : 500	

PŘEBÍRANA

U Borských kasáren

